



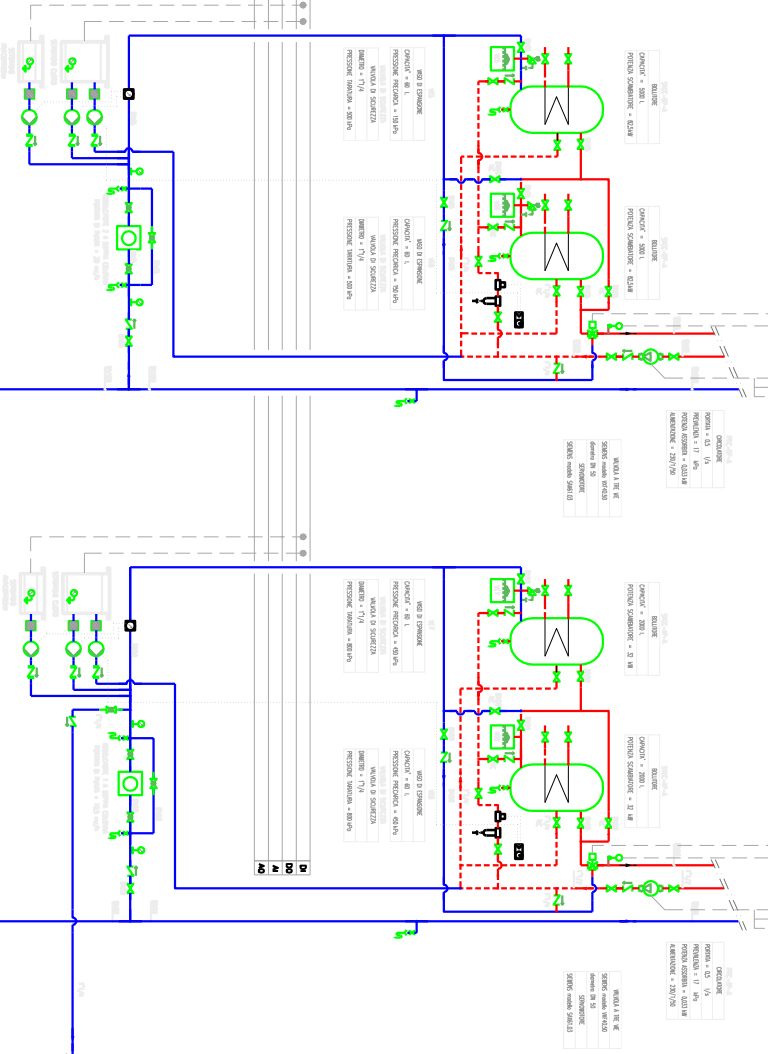
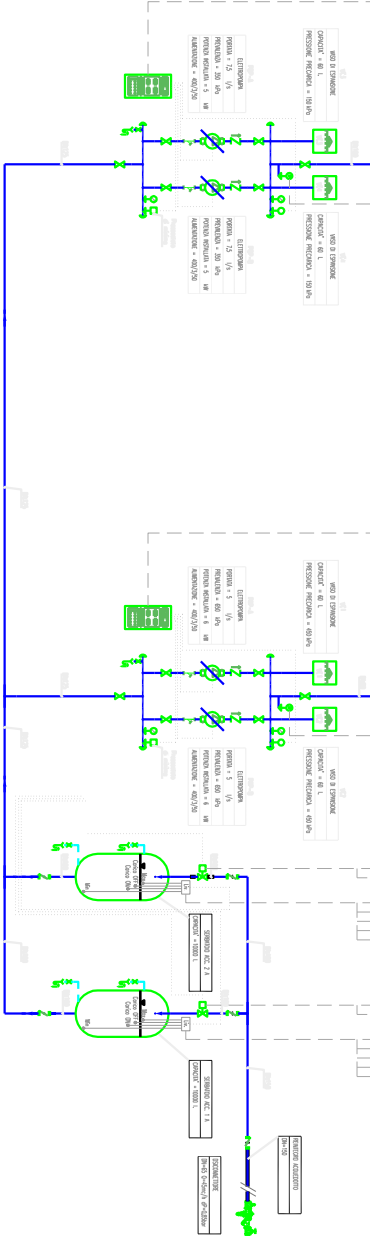




EUR S.p.A.

Responsabile Unico del Procedimento: Dott. Ing. Giorgio Ghiselli
Direttore dei Lavori: Dott. Arch. Sergio Spadoni



FUKS ASSOCIATI
FUKS ASSOCIATI S.r.l.

Consulente: Dott. Ing. Roberto Basso - Dott. Ing. Massimo Mucchetti - A.I. Engineering
società italiana per condotte d'acqua s.p.a.

AS BUILT

**PROGETTO IMPIANTISTICO
TERMOREGOLAZIONE
SCHEMA FUNZIONALE CENTRALE IDRICA**

