

LEGENDA	
CCA	Isolante in modo vivo (s. Giallo) di prevenzione schiuma di isolamento CCA (RICICLO ACQUA CALDA E FREDDA) SOTTO TAPPETUCCI.
CSB	Isolante in modo vivo (s. Verde) di prevenzione schiuma di isolamento CSB (RICICLO ACQUA FREDDA) SOTTO TAPPETUCCI.

N.	DESCRIZIONE
1	LE TUBAZIONI CIRCUITO ACQUA CALDA E RICICLO SANT'ARIA AI PIANI SONO ISOLATE CON MATERIALE SINTETICO A CELLULITE CHIUSE (AQUA WING C) SPESORE SECONDO LA "TABELLA 1".
2	LE TUBAZIONI CIRCUITO ACQUA CALDA E RICICLO SANT'ARIA IN CENTRALE E NEI CUNICOLI SONO ISOLATE CON COPPELLE DI LANA DI VETRO (AQUA WING C) SPESORE SECONDO LA "TABELLA 1".
3	LE TUBAZIONI CIRCUITO ACQUA FREDDA SANT'ARIA SONO ISOLATE CON MATERIALE SINTETICO A CELLULITE CHIUSE SPESORE 13 MM.
4	LE TUBAZIONI CIRCUITI CALDI IMPIANTO DI CLIMATIZZAZIONE AI PIANI SONO ISOLATE CON MATERIALE SINTETICO A CELLULITE CHIUSE (AQUA WING C) SPESORE SECONDO LA "TABELLA 1".
5	LE TUBAZIONI CIRCUITI CALDI IMPIANTO DI CLIMATIZZAZIONE IN CENTRALE E NEI CUNICOLI SONO ISOLATE CON COPPELLE DI LANA DI VETRO (AQUA WING C) SPESORE SECONDO LA "TABELLA 1".
6	LE TUBAZIONI CIRCUITI REFRIGERANTI IMPIANTO DI CLIMATIZZAZIONE SONO ISOLATE CON MATERIALE SINTETICO A CELLULITE CHIUSE SPESORE 19 MM. FINO AD UN SPESORE 32 MM. DA UN 125 IN POI
7	LE VALVOLE SUI CIRCUITI ACQUA REFRIGERANTE DEVONO ESSERE ISOLATE
8	LE FINITURE DI TUTTI GLI LAMIERINI SONO: -PER TUBAZIONI IN VISTA LAMIERINO DA ALLUNGAMENTO SPESORE 6/10 -PER TUBAZIONI PASSANTI NEI CAVEDI IN PVC -PER TUBAZIONI IN CONTROSOFFITTO: SENZA FINITURA
9	LE TUBAZIONI CIRCUITI ACQUA DI CONDENSAZIONE NON SONO ISOLATE
10	LE TUBAZIONI DI TUTTI I CIRCUITI ANTICONDIZIONO NON SONO ISOLATE

NOTE GENERALI

DESCRIZIONE

LE TUBAZIONI CIRCUITO ACQUA CALDA E CIRCUITO ACQUA SANITARIA AI PIANI SONO ISOLATE CON MATERIALE SINTETICO A CELLULOSI CHIUSE (A=0,100 W/mK) 1) SPESORE SECONDO LA TABELLA 1).

LE TUBAZIONI CIRCUITO ACQUA CALDA E CIRCUITO SANITARIA IN CENTRALE E NEI CUCINICI SONO ISOLATE CON CORPELLE DI LANA DI VETRO (A=0,040 W/mK) 1) SPESORE SECONDO LA TABELLA 1).

LE TUBAZIONI CIRCUITO ACQUA FREDDA SANITARIA SONO ISOLATE CON MATERIALE SINTETICO A CELLULOSI CHIE SPESORE 13 MM.

LE TUBAZIONI CIRCUITI CALDI IMPIANTO DI CLIMATIZZAZIONE AI PIANI SONO ISOLATE CON MATERIALI IMPIANTO DI CLIMATIZZAZIONE E CHIUSE (A=0,100 W/mK) 1) SPESORE SECONDO LA TABELLA 1).

LE TUBAZIONI CIRCUITI CALDI IMPIANTO DI CLIMATIZZAZIONE IN CENTRALE E NEI CUCINICI SONO ISOLATE CON CORPELLE DI LANA DI VETRO (A=0,040 W/mK) 1) SPESORE SECONDO LA TABELLA 1).

LE TUBAZIONI CIRCUITI REFRIGERATI IMPIANTO DI CLIMATIZZAZIONE SONO ISOLATE CON MATERIALI SINTETICI A CELLULOSI CHIUSE (A=0,100 W/mK) 1) SPESORE 19 MM. UNO IN TUTTI E SPESORE 25 MM. IN POI SONO ISOLATE CON MATERIALI SINTETICI A CELLULOSI CHIUSE.

LE VALVOLE SU CIRCUITI ACQUA REFRIGERATA DEVONO ESSERE ISOLATE LE FINITURE DI TUTTI GLI ALLOGGI SONNO:

- PER TUBAZIONI IN VISTA : LAMIERINO DI ALLUMINIO SPESORE 6/10
- PER TUBAZIONI PASSANTI NEI CAVONI IN PVC
- PER TUBAZIONI IN CONTOSSORTO SOTTO INTERRATA


LE TUBAZIONI DI TUTTI GLI ANTICAMMINI NON SONO ISOLATE

.....

TUNNEL TECNOLOGICO

RIFERIMENTI UTILIZZATI PER LA REDAZIONE DELL'ASBUIT.

VEC: Vedere elaborato CCC01SPSC60000A

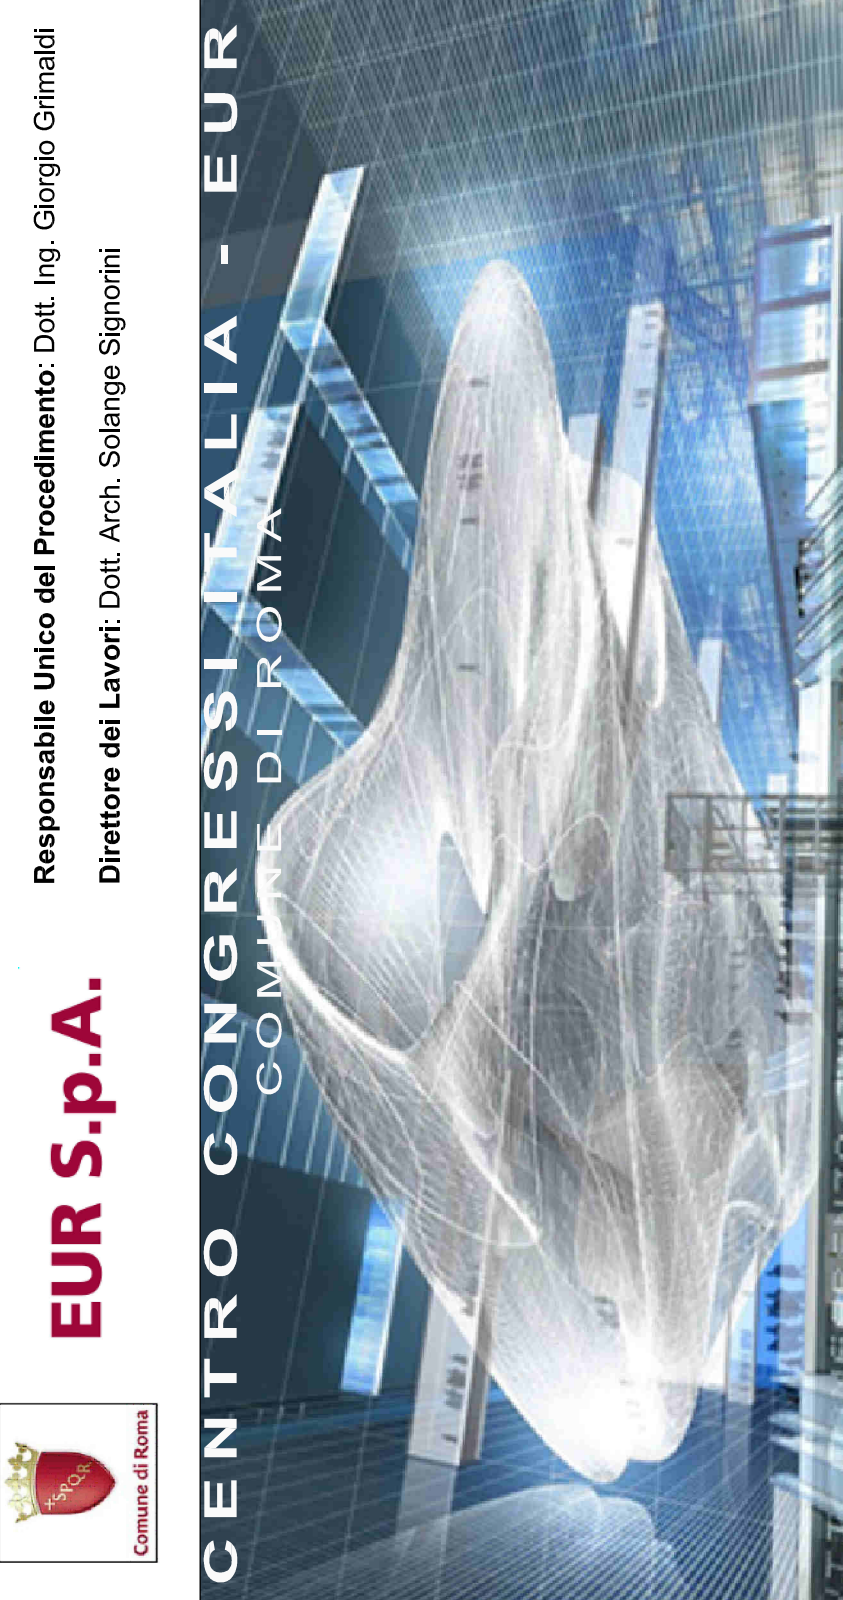

INGREDITTO

m fukas ARCH
FUKAS ASSOCIATI s.r.l.

Piazza del Monte di Pietà, 30
00186 Roma
Tel. +39 06 6640 7071
Fax +39 06 6640 7072

85, rue du Temple
F-75003 Paris
Tel. +33 1 446 16363
Fax +33 1 446 16365

Consulenti: Dott. Ing. Gilberto Sarti - Prof. Ing. Massimo Majowiecki - Al Engineering

 **società italiana per condotte d'acqua S.p.A.**
Fondata il 7 aprile 1880

AS BUILT

PROGETTO IMPIANTISTICO
IMPIANTI DI CLIMATIZZAZIONE E ESTRAZIONE FUMI
Schema funzionale dorsali e colonne montanti distribuzione acqua

[illegible][illegible]