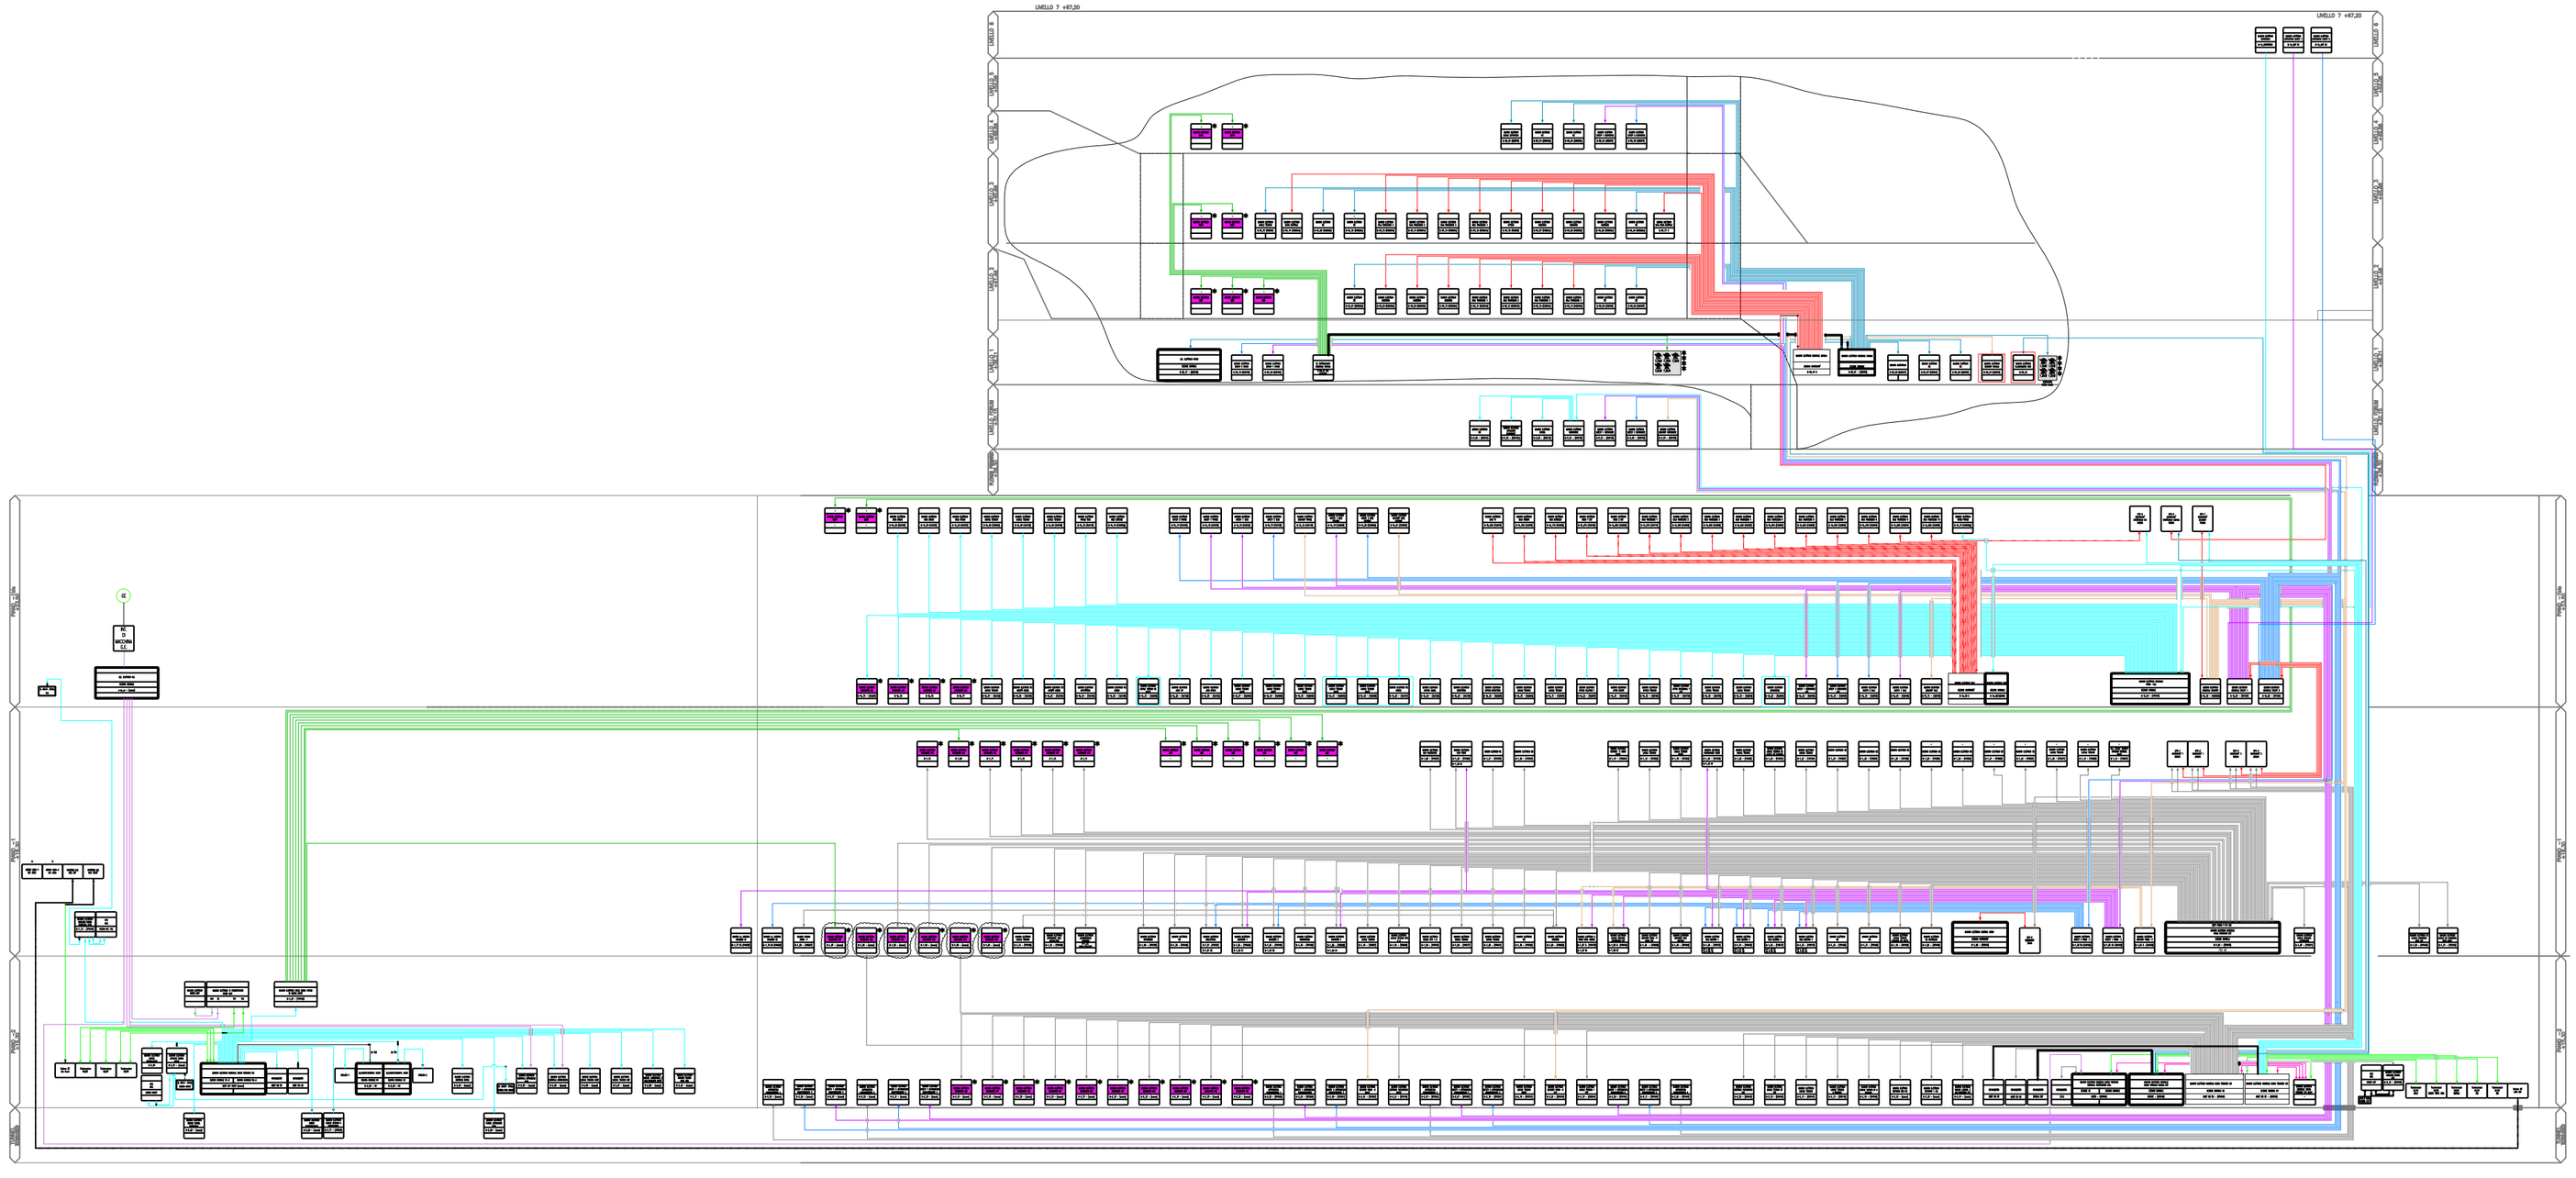

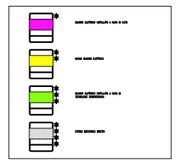

LEGENDA

CAVO MT (20kV)	BUS MT

EUR S.p.A.

Responsabile Unico del Procedimento: Dott. Ing. Giorgio Grimaldi

Direttore dei Lavori: Dott. Arch. Sabrina Signorini

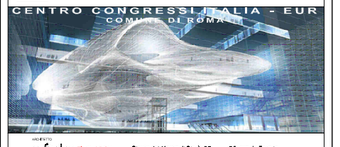

progettisti

FUKSAS ASSOCIATI s.r.l.
Piazza del Verme di Prati, 97
00195 Roma
Tel. +39 06 6880 7671
Fax. +39 06 6880 7672
fukasarchitetti@fukasar.it

RS ARCHI
RS Associati s.r.l.
Via Tiburtina
27 00157 Roma
Tel. +39 1 440 16343
Fax. +39 1 440 16899
rs.fukasar@fukasar.it

Consulenti: Dott. Ing. Gilberto Sarti - Prof. Ing. Massimo Majowiecki - M Engineering

società italiana per condotte d'acqua s.p.a.
fondata il 7 giugno 1880

AS BUILT

TITOLO SUBAPPALTO

PROGETTO IMPIANTISTICO
IMPIANTI TECNOLOGICI
SCHEMA A BLOCCHI QUADRI ELETTRICI

AB	PROG. SUB		CLASSIFICAZIONE						SOLL. AB
A	30.06.2015	TITOLO EMISSIONE							
REV.	DATA	MOTIVAZIONE		DISEGNATO	CONTROLLATO	APPROVATO			

AB = Tipo di prestazione subappaltata - SOLL = Soll. Ambiente

Integrazione prestazioni specialistiche: Dott. Ing. Marco Orlandini - **Coordinamento:** Dott. Ing. Andrea Polli

Gruppo di lavoro:

Prof. Ing. Franco Braga	Dott. Ing. Paola Nicoli — Dott. Ing. Luca Mangoni
Dott. Ing. Alessandro Orlandi	Dott. Arch. Lilian Fanelli — Dott. Ing. Guido Salvan
Dott. Ing. Marco Barone	Dott. Ing. Steph Lorenzo — Dott. Ing. Leonardo Corbo