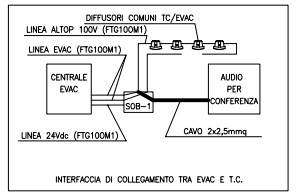

\767\AS_BUILT\MORSETTIERE RACK3.pdf
Cantiere\767\AS_BUILT\MORSETTIERE RACK3.pdf
Errato mancante o non valido

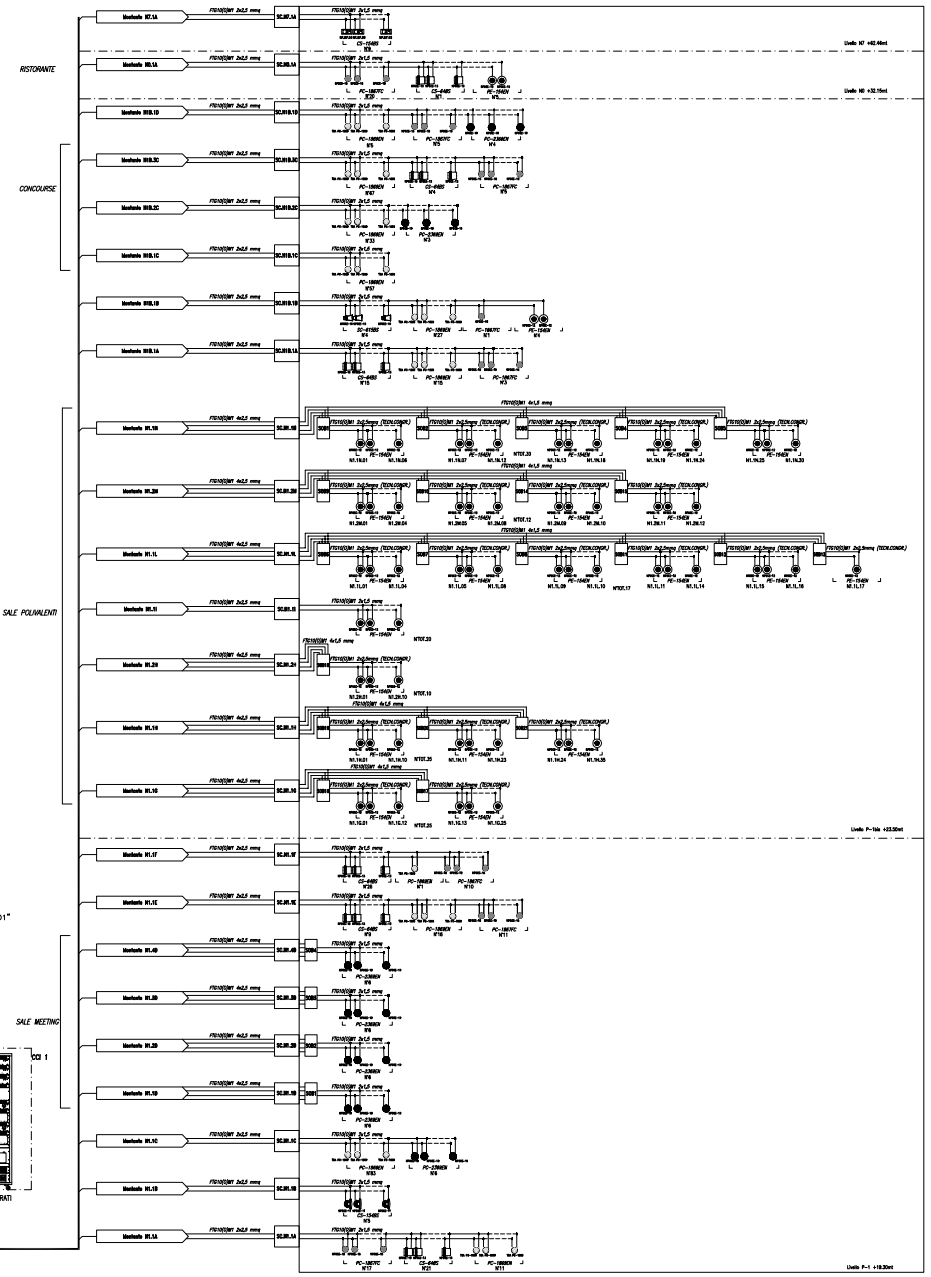

\767\AS_BUILT\MORSETTIERE RACK4.pdf
Cantiere\767\AS_BUILT\MORSETTIERE RACK4.pdf
Errato mancante o non valido

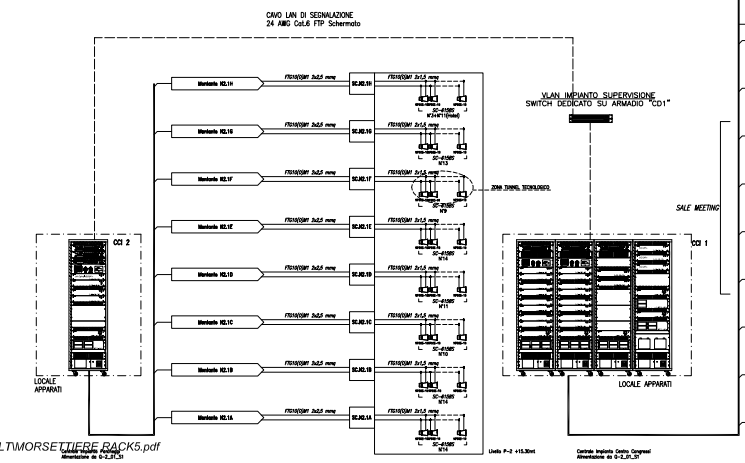

\767\AS_BUILT\MORSETTIERE RACK5.pdf

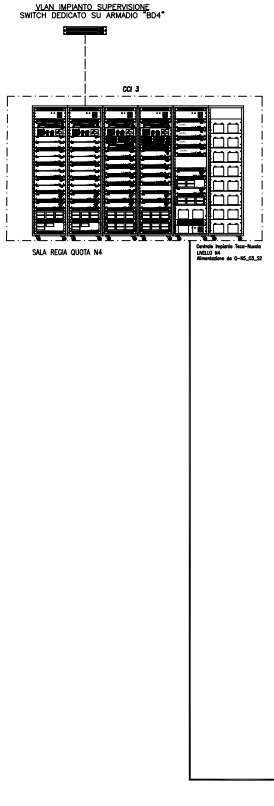

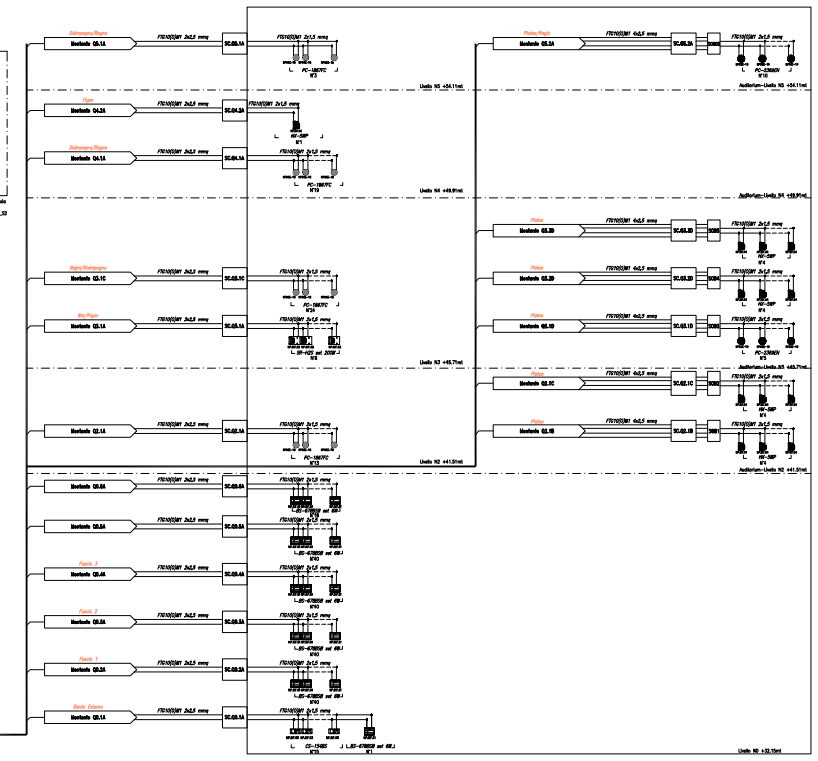

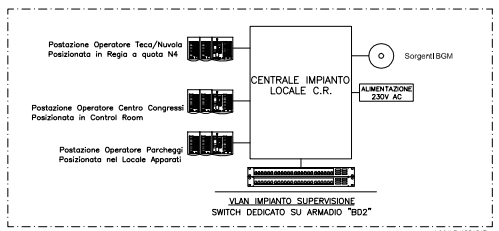

LEGENDA - Diffusione sonora

EUR S.p.A.

Responsabile Unico del Procedimento: Dott. Ing. Giorgio Ciimaldi
Direttore dei Lavori: Dott. Arch. Solange Silvestri

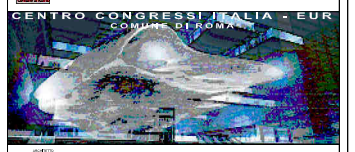

fuksas ARCH
FUKSAS ASSOCIATI S.r.l.
Piazza Arnaldo da Brescia, 32
00144 Roma
Tel. +39 06 8980 7871
Fax. +39 06 8980 7872
fuksas@fuksas.it
Via Filippo Turati
20121 Milano
Tel. +39 | 648 | 2583
Fax. +39 | 648 | 28589
milano@fuksas.it
Consulenti: Dott. Ing. Alberto Sarti - Prof. Ing. Massimo Majowiecki - Hi Engineering
società italiana per condotte d'acqua s.p.a.
Fondata il 7 aprile 1880

AS BUILT

TITOLO DELL'ELABORATO

PROGETTO IMPIANTISTICO
IMPIANTI TECNOLOGICI
IMPIANTO DIFFUSIONE SONORA - SCHEMA FUNZIONALE

Rev.	Data	Descrizione	Red.	Ver.	Rif.
B	28/09/2017	REVISIONE GENERALE	TM	POLI	SVI-018
A	06/09/2013	Prima EMISSIONE	MP	POLI	SVI-018

Integrazione prestazionale specialistica: Dott. Ing. Marco Odoardi • Coordinamento: Dott. Ing. Andrea Prati

Gruppo di lavoro

Prof. Ing. Franco Blanco	Dott. Ing. Luca Mangia	
Dott. Ing. Massimiliano Orsini	Dott. Ing. Lisa Tordella	Dott. Ing. Giulio Salvato
Dott. Ing. Marco Barone	Dott. Ing. Giorgio Lenzini	Dott. Ing. Leonardo Gotta