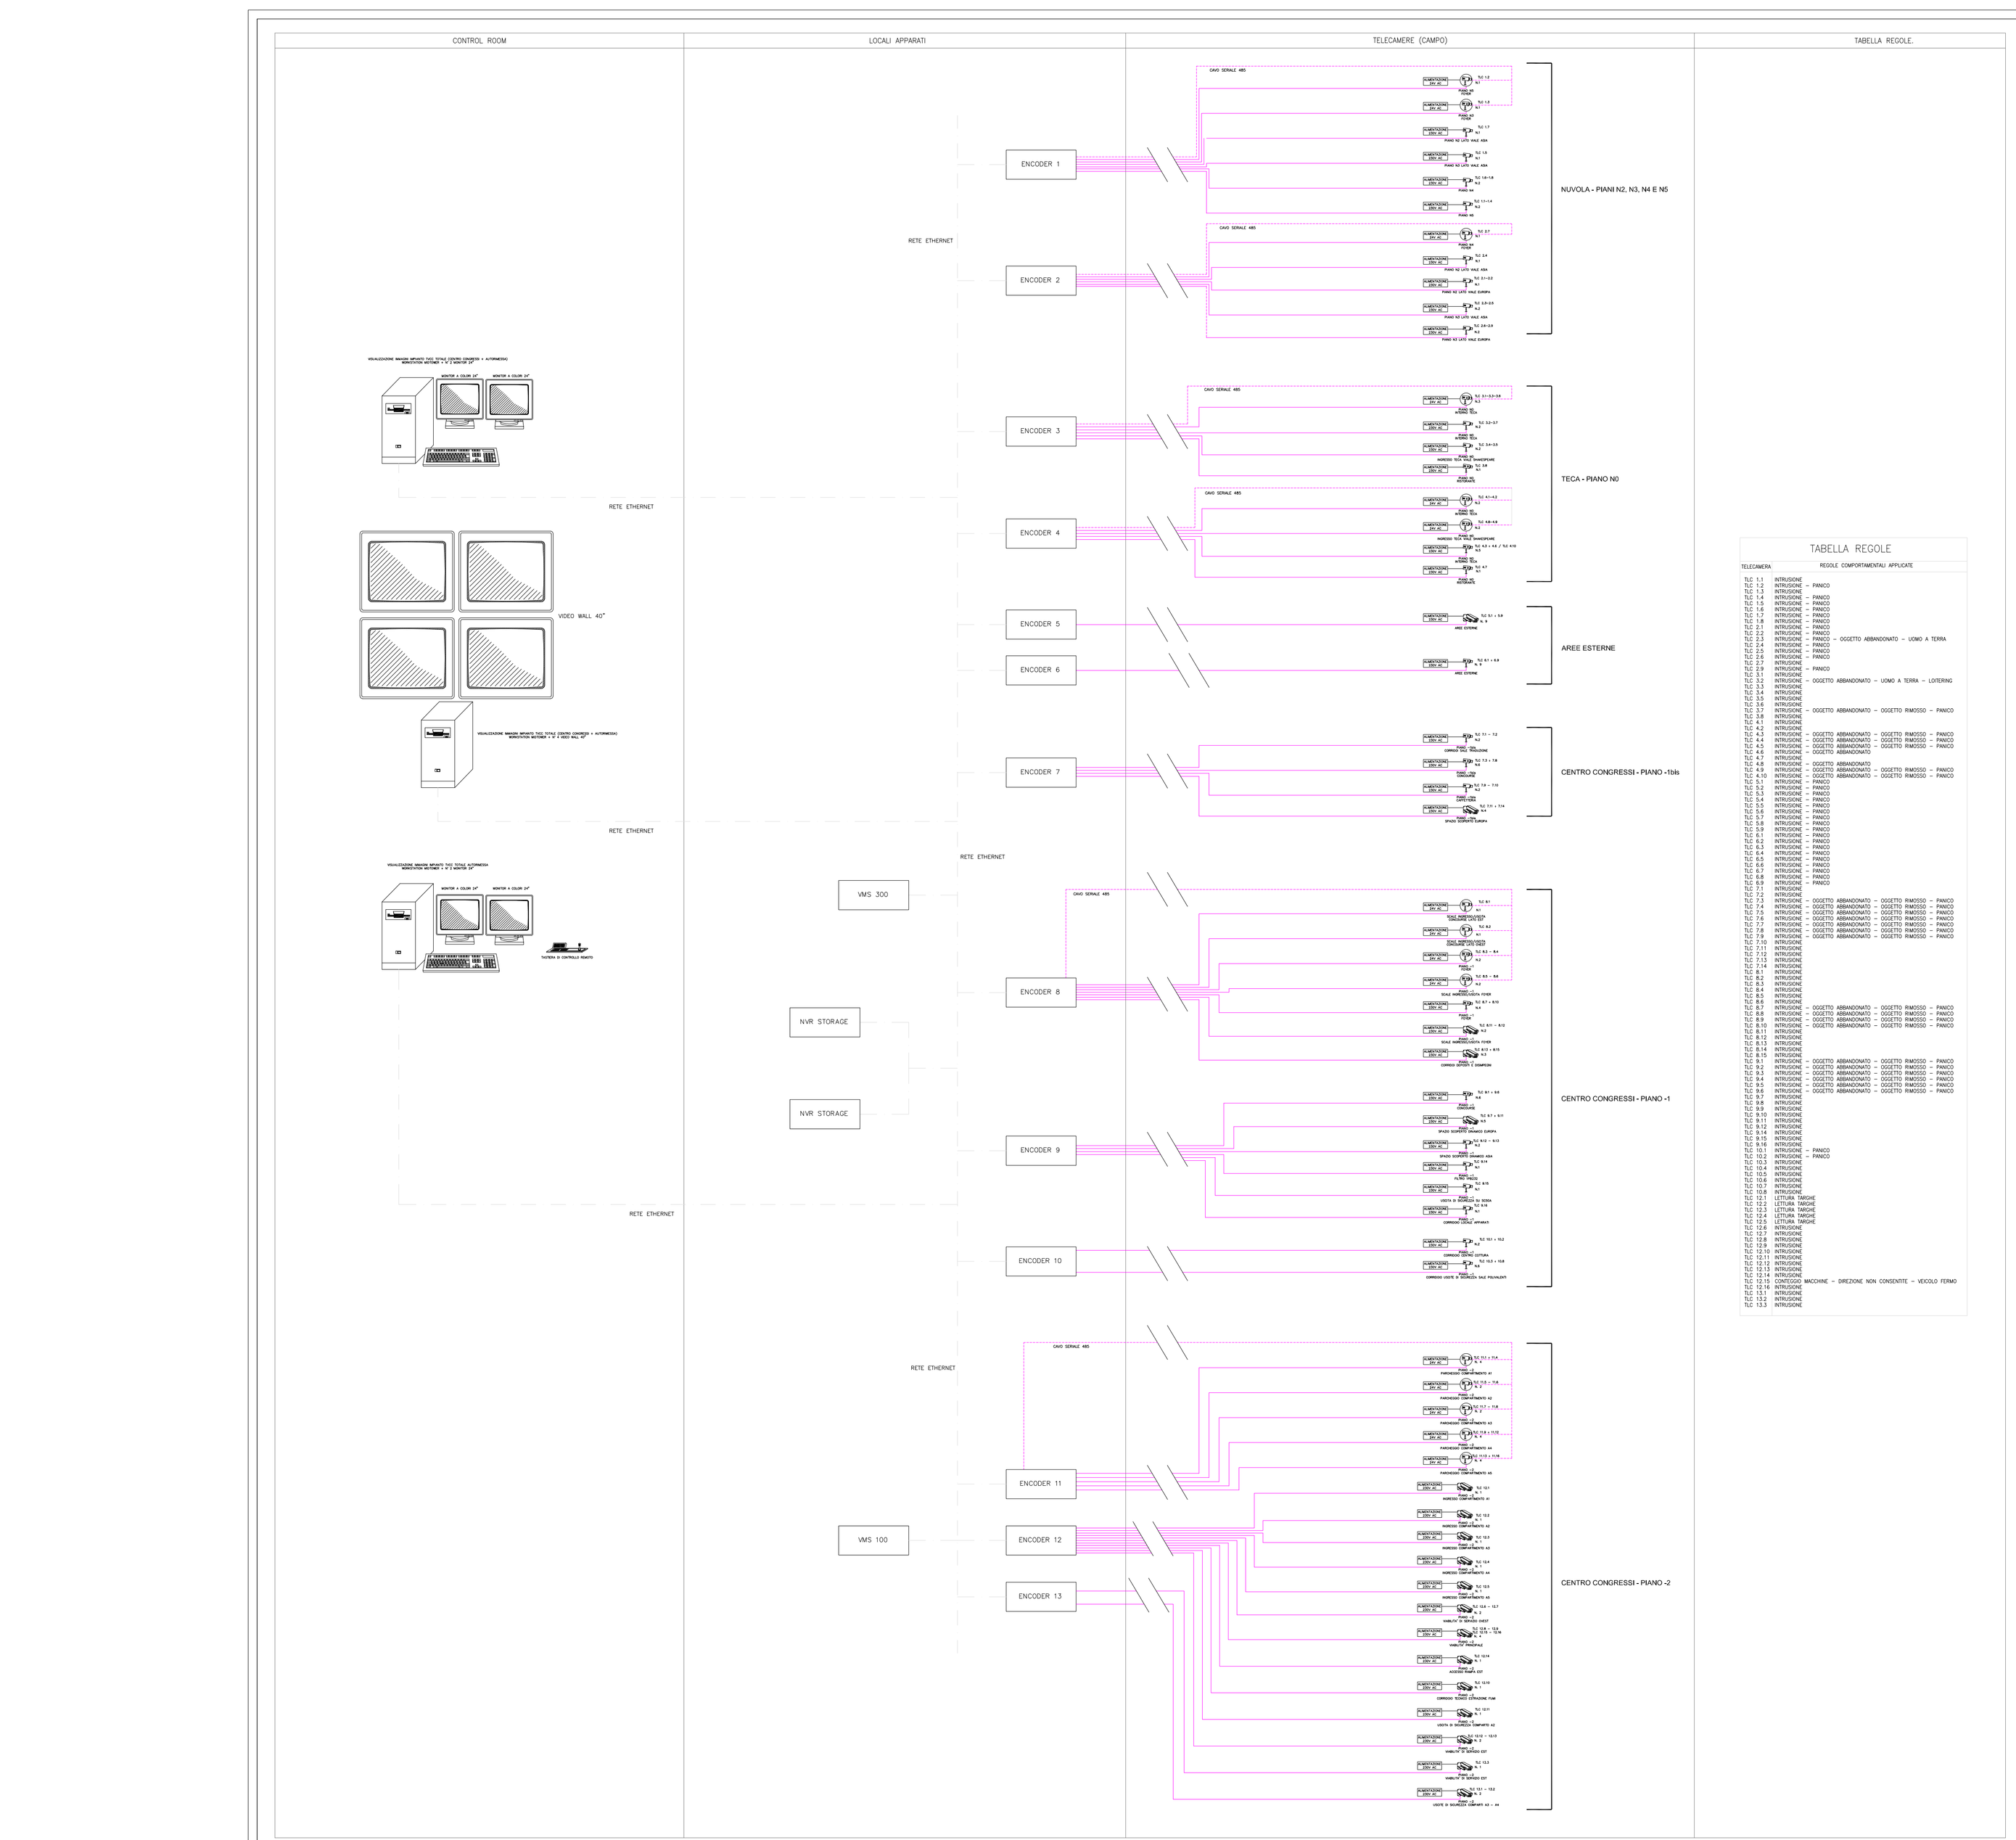
CONTROL ROOM
LOCALI APPARATI
TELECAMERE (CAMPO)
TABELLA REGOLE
VISUALIZZAZIONE IMMAGINI IMPIANTO TVCC TOTALE (CENTRO CONGRESSI + AUTORIMESSA)
MONITORIZZAZIONE MOTORIZZATA N° 4 + 2 MONITOR 24"
MONITOR A COLORI 24"
MONITOR A COLORI 24"
RETE ETHERNET
VIDEO WALL 40"
VISUALIZZAZIONE IMMAGINI IMPIANTO TVCC TOTALE (CENTRO CONGRESSI + AUTORIMESSA)
MONITORIZZAZIONE MOTORIZZATA N° 4 + 2 VIDEO WALL 40"
RETE ETHERNET
VISUALIZZAZIONE IMMAGINI IMPIANTO TVCC TOTALE AUTORIMESSA
MONITORIZZAZIONE MOTORIZZATA N° 4 + 2 MONITOR 24"
MONITOR A COLORI 24"
MONITOR A COLORI 24"
TASTIERA DI CONTROLLO REMOTO
RETE ETHERNET
VMS 300
NVR STORAGE
NVR STORAGE
VMS 100
RETE ETHERNET
RETE ETHERNET
ENCODER 1
ENCODER 2
ENCODER 3
ENCODER 4
ENCODER 5
ENCODER 6
ENCODER 7
ENCODER 8
ENCODER 9
ENCODER 10
ENCODER 11
ENCODER 12
ENCODER 13
CAVO SERIALE 485
NUVOLA - PIANI N2, N3, N4 E N5
TECA - PIANO N0
AREE ESTERNE
CENTRO CONGRESSI - PIANO -1tbis
CENTRO CONGRESSI - PIANO -1
CENTRO CONGRESSI - PIANO -2
TABELLA REGOLE
TELECAMERA
REGOLE COMPORTAMENTALI APPLICATE
TLC 1.1 INTRUSIONE
TLC 1.2 INTRUSIONE – PANICO
TLC 1.3 INTRUSIONE
TLC 1.4 INTRUSIONE – PANICO
TLC 1.5 INTRUSIONE – PANICO
TLC 1.6 INTRUSIONE – PANICO
TLC 1.7 INTRUSIONE – PANICO
TLC 1.8 INTRUSIONE – PANICO
TLC 2.1 INTRUSIONE – PANICO
TLC 2.2 INTRUSIONE – PANICO
TLC 2.3 INTRUSIONE – PANICO – OGGETTO ABBANDONATO – UOMO A TERRA
TLC 2.4 INTRUSIONE – PANICO
TLC 2.5 INTRUSIONE – PANICO
TLC 2.6 INTRUSIONE – PANICO
TLC 2.7 INTRUSIONE
TLC 2.8 INTRUSIONE – PANICO
TLC 3.1 INTRUSIONE
TLC 3.2 INTRUSIONE – OGGETTO ABBANDONATO – UOMO A TERRA – LOITERING
TLC 3.3 INTRUSIONE
TLC 3.4 INTRUSIONE
TLC 3.5 INTRUSIONE
TLC 3.6 INTRUSIONE
TLC 3.7 INTRUSIONE – OGGETTO ABBANDONATO – OGGETTO RIMOSSO – PANICO
TLC 3.8 INTRUSIONE
TLC 4.1 INTRUSIONE
TLC 4.2 INTRUSIONE
TLC 4.3 INTRUSIONE – OGGETTO ABBANDONATO – OGGETTO RIMOSSO – PANICO
TLC 4.4 INTRUSIONE – OGGETTO ABBANDONATO – OGGETTO RIMOSSO – PANICO
TLC 4.5 INTRUSIONE – OGGETTO ABBANDONATO – OGGETTO RIMOSSO – PANICO
TLC 4.6 INTRUSIONE – OGGETTO ABBANDONATO
TLC 4.7 INTRUSIONE
TLC 4.8 INTRUSIONE – OGGETTO ABBANDONATO
TLC 4.9 INTRUSIONE – OGGETTO ABBANDONATO – OGGETTO RIMOSSO – PANICO
TLC 4.10 INTRUSIONE – OGGETTO ABBANDONATO – OGGETTO RIMOSSO – PANICO
TLC 5.1 INTRUSIONE – PANICO
TLC 5.2 INTRUSIONE – PANICO
TLC 5.3 INTRUSIONE – PANICO
TLC 5.4 INTRUSIONE – PANICO
TLC 5.5 INTRUSIONE – PANICO
TLC 5.6 INTRUSIONE – PANICO
TLC 5.7 INTRUSIONE – PANICO
TLC 5.8 INTRUSIONE – PANICO
TLC 5.9 INTRUSIONE – PANICO
TLC 6.1 INTRUSIONE – PANICO
TLC 6.2 INTRUSIONE – PANICO
TLC 6.3 INTRUSIONE – PANICO
TLC 6.4 INTRUSIONE – PANICO
TLC 6.5 INTRUSIONE – PANICO
TLC 6.6 INTRUSIONE – PANICO
TLC 6.7 INTRUSIONE – PANICO
TLC 6.8 INTRUSIONE – PANICO
TLC 6.9 INTRUSIONE – PANICO
TLC 7.1 INTRUSIONE
TLC 7.2 INTRUSIONE
TLC 7.3 INTRUSIONE – OGGETTO ABBANDONATO – OGGETTO RIMOSSO – PANICO
TLC 7.4 INTRUSIONE – OGGETTO ABBANDONATO – OGGETTO RIMOSSO – PANICO
TLC 7.5 INTRUSIONE – OGGETTO ABBANDONATO – OGGETTO RIMOSSO – PANICO
TLC 7.6 INTRUSIONE – OGGETTO ABBANDONATO – OGGETTO RIMOSSO – PANICO
TLC 7.7 INTRUSIONE – OGGETTO ABBANDONATO – OGGETTO RIMOSSO – PANICO
TLC 7.8 INTRUSIONE – OGGETTO ABBANDONATO – OGGETTO RIMOSSO – PANICO
TLC 7.9 INTRUSIONE – OGGETTO ABBANDONATO – OGGETTO RIMOSSO – PANICO
TLC 7.10 INTRUSIONE
TLC 7.11 INTRUSIONE
TLC 7.12 INTRUSIONE
TLC 7.13 INTRUSIONE
TLC 7.14 INTRUSIONE
TLC 8.1 INTRUSIONE
TLC 8.2 INTRUSIONE
TLC 8.3 INTRUSIONE
TLC 8.4 INTRUSIONE
TLC 8.5 INTRUSIONE
TLC 8.6 INTRUSIONE
TLC 8.7 INTRUSIONE – OGGETTO ABBANDONATO – OGGETTO RIMOSSO – PANICO
TLC 8.8 INTRUSIONE – OGGETTO ABBANDONATO – OGGETTO RIMOSSO – PANICO
TLC 8.9 INTRUSIONE – OGGETTO ABBANDONATO – OGGETTO RIMOSSO – PANICO
TLC 8.10 INTRUSIONE – OGGETTO ABBANDONATO – OGGETTO RIMOSSO – PANICO
TLC 8.11 INTRUSIONE
TLC 8.12 INTRUSIONE
TLC 8.13 INTRUSIONE
TLC 8.14 INTRUSIONE
TLC 9.1 INTRUSIONE
TLC 9.2 INTRUSIONE – OGGETTO ABBANDONATO – OGGETTO RIMOSSO – PANICO
TLC 9.3 INTRUSIONE – OGGETTO ABBANDONATO – OGGETTO RIMOSSO – PANICO
TLC 9.4 INTRUSIONE – OGGETTO ABBANDONATO – OGGETTO RIMOSSO – PANICO
TLC 9.5 INTRUSIONE – OGGETTO ABBANDONATO – OGGETTO RIMOSSO – PANICO
TLC 9.6 INTRUSIONE – OGGETTO ABBANDONATO – OGGETTO RIMOSSO – PANICO
TLC 9.7 INTRUSIONE
TLC 9.8 INTRUSIONE
TLC 9.9 INTRUSIONE
TLC 9.10 INTRUSIONE
TLC 9.11 INTRUSIONE
TLC 9.13 INTRUSIONE
TLC 9.14 INTRUSIONE
TLC 9.15 INTRUSIONE
TLC 9.16 INTRUSIONE
TLC 10.1 INTRUSIONE – PANICO
TLC 10.2 INTRUSIONE – PANICO
TLC 10.3 INTRUSIONE
TLC 10.4 INTRUSIONE
TLC 10.5 INTRUSIONE
TLC 10.6 INTRUSIONE
TLC 10.7 INTRUSIONE
TLC 10.8 INTRUSIONE
TLC 12.1 LETTURA TARGHE
TLC 12.2 LETTURA TARGHE
TLC 12.3 LETTURA TARGHE
TLC 12.4 LETTURA TARGHE
TLC 12.5 LETTURA TARGHE
TLC 12.6 INTRUSIONE
TLC 12.7 INTRUSIONE
TLC 12.8 INTRUSIONE
TLC 12.9 INTRUSIONE
TLC 12.10 INTRUSIONE
TLC 12.11 INTRUSIONE
TLC 12.12 INTRUSIONE
TLC 12.13 INTRUSIONE
TLC 12.14 INTRUSIONE
TLC 12.15 CONTEGGIO MACCHINE – DIREZIONE NON CONSENTITE – VEICOLO FERMO
TLC 12.16 INTRUSIONE
TLC 13.1 INTRUSIONE
TLC 13.2 INTRUSIONE
TLC 13.3 INTRUSIONE
LEGENDA
VIDEOREGISTRATORE DIGITALE A 16 INGRESSI PER TELECAMERE
VIDEOREGISTRATORE DIGITALE A 32 INGRESSI PER TELECAMERE
MONITOR A COLORI AD ALTA RISOLUZIONE PER CONTROLLO ACCESSI
AMV-VCR-JOY
TASTIERA DI CONTROLLO REMOTO PER COMANDO TELECAMERE DOME
TVCC-TCZ-01
TELECAMERA A COLORI CON OBBIETTIVO ZOOM 2,5-10MM F1.2 (MONTATA SU STAFFA)
TVCC-TCZ-02
TELECAMERA A COLORI CON OBBIETTIVO ZOOM 2,5-10MM F1.2 E CUSTODIA DA ESTERNO (MONTATA SU STAFFA)
TVCC-TCDZ-01
TELECAMERA A COLORI TIPO DOME CON OBBIETTIVO ZOOM 3,8-8MM F1.6-3.0 CON ZOOM DIGITALE
TELECAMERA EQUIPAGGIATA CON MOTION DETECTOR
CAVO-TVCC-RG11
CAVO PER SEGNALI RG11
CAVO-TVCC-RS485
CAVO SERIALE RS485
CAVO-TVCC-RS232
CAVO SERIALE RS232
CAVO IN RAME U/TP A 4 COPPIE CON GUAINA LSZH – CLASSE EA
CAVO VGA
PARTICOLARE INGRESSI/USCITE VIDEOREGISTRATORE DIGITALE PER 32 TELECAMERE
Uscite allarmi
Tastiera
Mouse
Porta VGA
Porta parallela per stampante
Ingresso allarmi
Video OUT 1÷4
Video IN LAN 1÷16
Video IN 29÷32
Video IN 25÷28
Video IN 21÷24
Video IN 17÷20
Video IN 13÷16
Video IN 9÷12
Video IN 5÷8
Video IN 1÷4
Porta seriale COM1
Porta seriale COM2
Porta seriale COM3
Monitor VGA
Scheda di rete (collegamento alla rete dati generale)
EUR S.p.A.
Responsabile Unico del Procedimento: Dott. Ing. Giorgio Grimaldi
Direttore dei Lavori: Dott. Arch. Solange Signorini
CENTRO CONGRESSI ITALIA - EUR
COMUNE DI ROMA
ARCHITETTO
FUKSAS ASSOCIATI s.r.l.
PROGETTISTA:
Piazza del Monte di Pietà, 30
00186 Roma
Tel +39 06 6880 7871
Fax +39 06 6880 7872
fuksasitalia@fuksas.it
85, rue du Temple
F-75003 Paris
Tel +33 1 446 18383
Fax +33 1 446 18383
m.fuksas@fuksas.fr
Consulenti: Dott. Ing. Gilberto Sarti - Prof. Ing. Massimo Majowiecki - Ati Engineering
società italiana per condotte d'acqua S.p.A.
Fondata il 7 aprile 1880
AS BUILT
TITOLO ELABORATO:
PROGETTO IMPIANTISTICO
IMPIANTI TECNOLOGICI
SCHEMA FUNZIONALE IMPIANTO TVCC - CENTRO CONGRESSI
RIF. PROG. BASE
ELABORATO: B C C 2 2 Z CONS8507 B
SCALA:
B 10/03/2017 REVISIONE GENERALE DESIRE POLLI OLIVADISI
A 30/09/2016 PRIMA EMISSIONE SSI SALVATO ORLANDINI
REV. DATA DESCRIZIONE REDATTO CONTROLLATO APPROVATO
VISTO PER APPROVAZIONE DELLA DIREZIONE DEI LAVORI
PER ULTERIO ELABORATO INTERFACCIA APPROVVATO
Integrazione prestazioni specialistiche: Dott. Ing. Marco Orlandini - Coordinamento: Dott. Ing. Andrea Polli
Gruppo di lavoro:
Prof. Ing. Franco Braga
Dott. Ing. Alessandro Onaini
Dott. Ing. Marco Barone
Dott. Ing. Paolo Ricci
Dott. Arch. Lida Tomlselli
Dott. Ing. Biagio Larocca
Dott. Ing. Luca Mampin
Dott. Ing. Guido Salvato
Dott. Ing. Leonardo Corbo