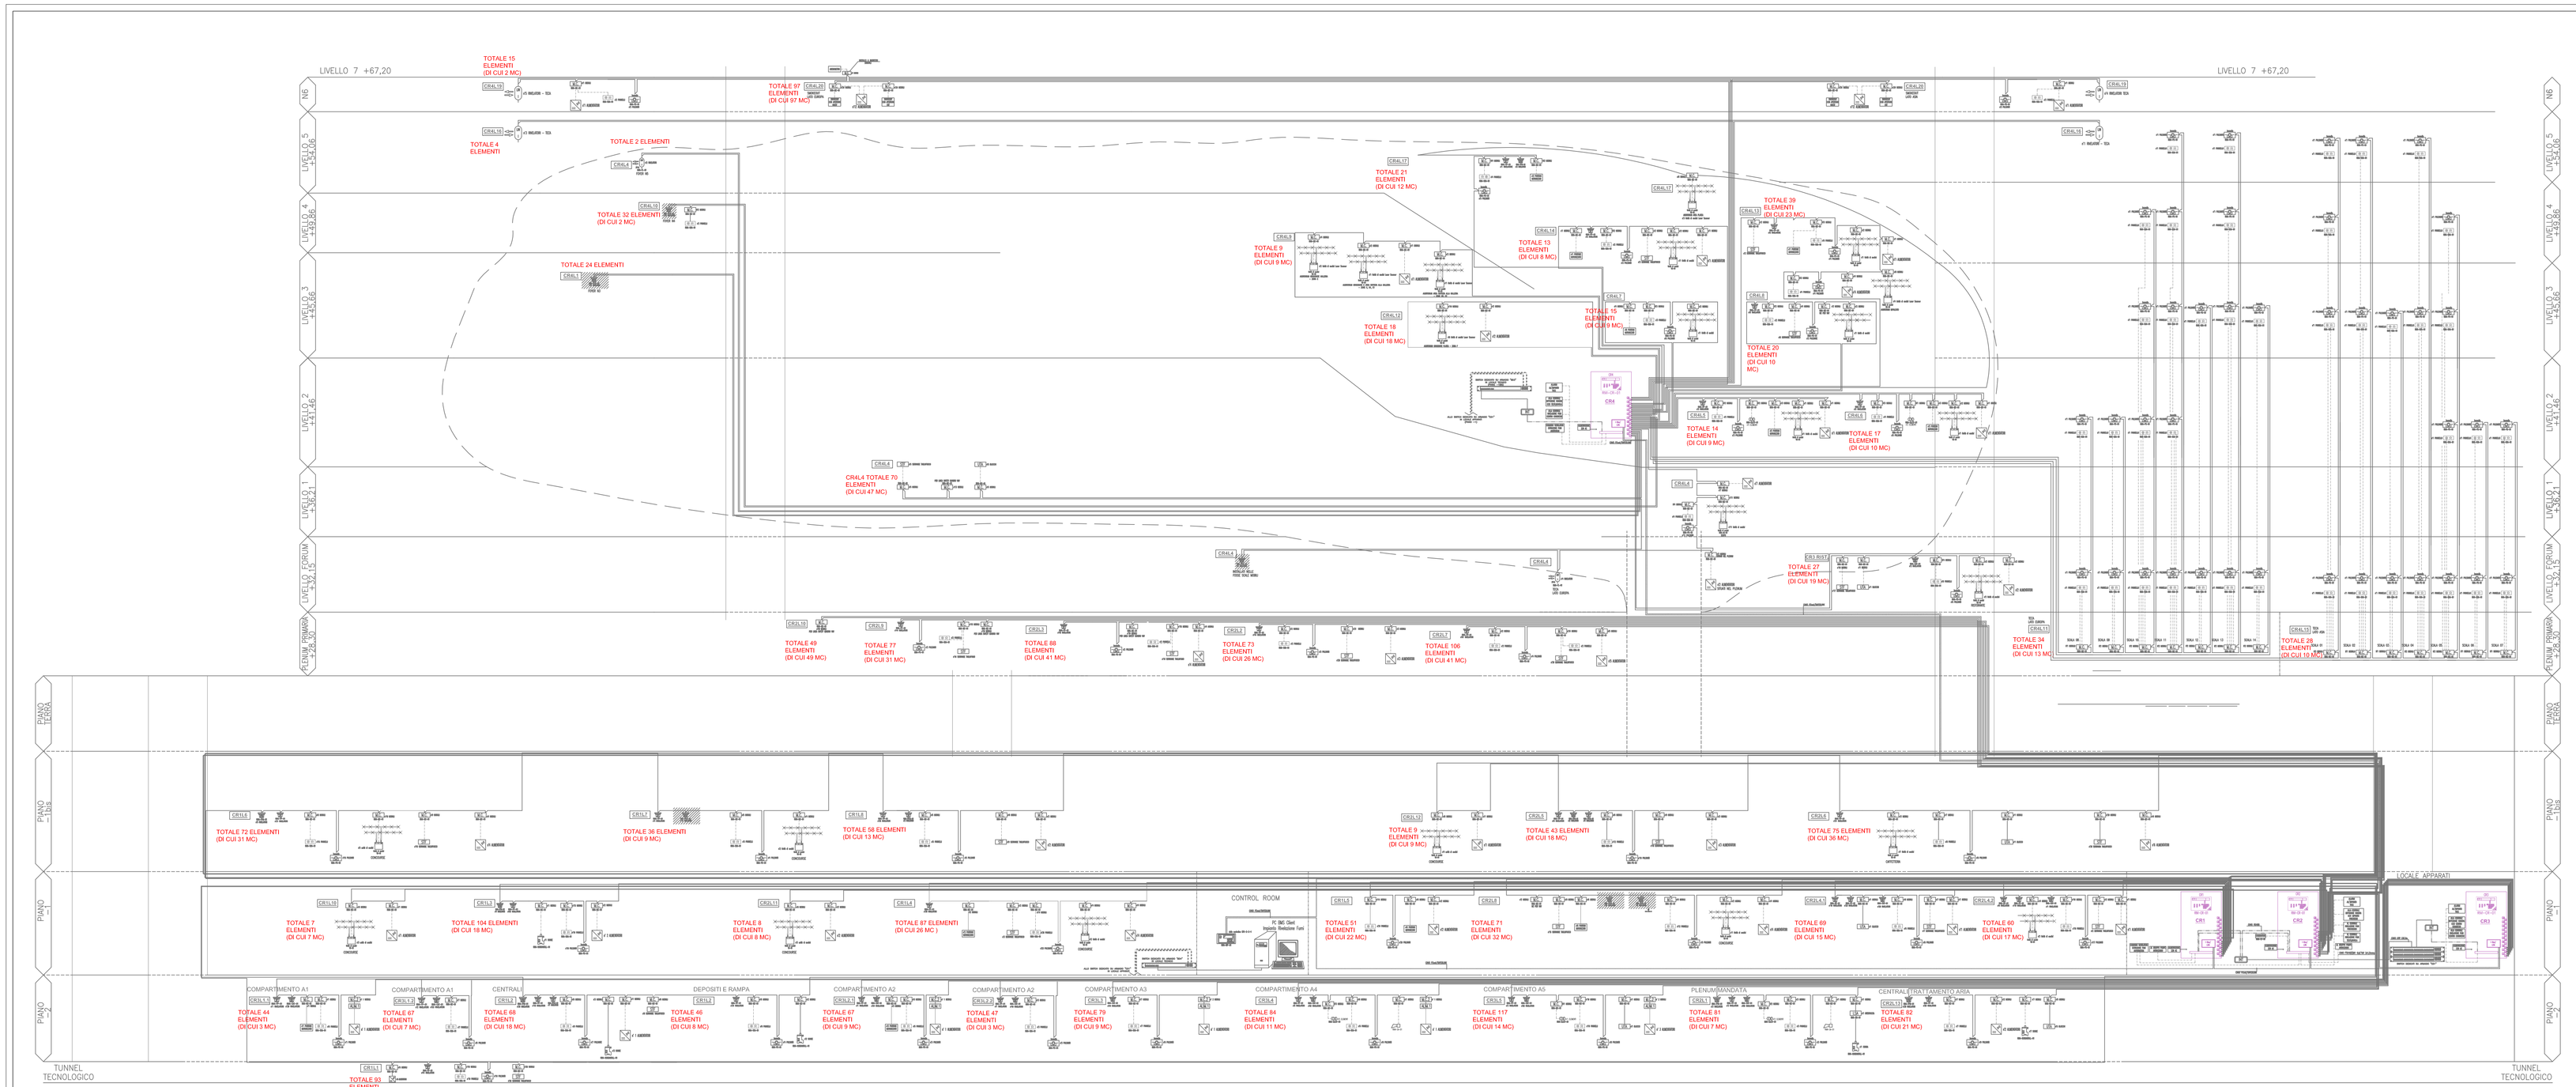

LEGENDA - Schema a blocchi impianto di rivelazione incendi		
	RIVA.PI.01	RIVELATORE ANALOGICO DI FUMO PUNTIFORME IS.INDIRIZZO SINGOLO.
	RIVA.PM.01	RIVELATORE ANALOGICO DI FUMO PUNTIFORME, IS.A.TEMPORE, IS.INDIRIZZO SINGOLO.
	RIVA.PC.01	RIVELATORE ANALOGICO DI FUMO PUNTIFORME CTTICO A INDIRIZZO SINGOLO PER NOTAL.AZIONE AUTOMATICA DI ALLARME CON PROTEZIONE CTTICO
	RIVAeP.01	RIVELATORE LINEARE DI FUMO INFRAROSSO AUTOMATICO AD INDIRIZZO SINGOLO. PORTATA 100m. TRASMETTITORE/RICEVITORE.
	RIVA.PE.01	RIVELATORE ANALOGICO DI FUMO PUNTIFORME AD INDIRIZZO SINGOLO CON MARCATORE OTTICO LED ROSSI RIVELATORE METALLICO DEL CENTRO DOTTI CON DETTAGLIO ANTI
	RIVA.DC.01	RIVELATORE TERMICO DIFFERENZIALE
	RIVA.MD.M7	MESSTORE CTTICO DI ALLARME
	RIVA.SA.01	SIRENA ELETTRONICA DI ESTERNO ALLARME PLUS
		VAS
		MODULO/NE MPOP.MPS.24 CENTRALE RIVELAZIONE NOCIVE 5 L.LOOP.2 AMPERE/ORA
	RIVA.DU.01	CENTRALE DI RIVELAZIONE INCENDI A INDIRIZZI INDIRIZZI/LOOP PER IMPIANTI RIVELAZIONE FUMO E DI GAS IP 55 - 24 VOLT.
	RIVA.MD.01	MODULO DI CONTROLLO
		CONDOTTO DI ASPIRAZIONE PER DUCTS PER IMPIANTI VESDA
	ALARS	ALIMENTATORE 230/27.5 Vcc 10A A.22.27V.10.00A
		CAVO BIPOLARE FTG10M1 0,5 I 2 x 2 x 0,5 mm²
		CAVO TRIPOLARE RESISTENTE ALL'INCENDIO 0,5 N1 1 3x2,5mm
	RIVA.MR.01	TERMINALE DI RIPETIZIONE ALLARME COLLEGATO AL LA CENTRALE TRAMITE 10 pcs DOTTI BUS.
	RIVA.CT.01	COMMUTATORE TELEFONICO PER CENTRALE RIVELAZIONE INCENDI/VIVAVOCE


EUR S.p.A.

Responsabile Unico del Procedimento: Dott. Ing. Giorgio Grimaldi
Direttore dei Lavori Dott. Arch. Sidonia Signorini

fuksas ARCH
FUKSAS ASSOCIATI s.r.l.
Piazza dei Monte di Pietà, 30
00186 Roma
Tel. +39 06 6880 7971
Fax. +39 06 6892 7872
fuksasroma@fuksas.it

65, rue du Temple
F-75003 Paris
Tel. +33 1 446 18369
Fax.+33 1 446 18369
m.fuksas@fuksas.fr

Consulenti: Dott. Ing. Gilberto Sarfi - Prof. Ing. Massimo Majowiecki - AI Engineering

società italiana per condotte d'acqua S.p.A.
Fondata il 7 aprile 1880

AS BUILT

TITOLO ELABORATO:

PROGETTO IMPIANTISTICO
IMPIANTI TECNOLOGICI
SCHEMA FUNZIONALE IMPIANTO DI RIVELAZIONE INCENDI

N° FOGLI TAVOLE	CLASSIFICAZIONE	SCALA
	E C C C 1 2 C S N S A 5 0 0 A	n/a

REV.	DATA	DESCRIZIONE	REDATTO	CONTR.	APPROV.
A	31/08/2016	PRIMA EMISSIONE	SS	GALANTI	GRANDI

NOTA PER APPROVAZIONE DEL LA DIREZIONE DEI LAVORI

RIF. ELENCO ELABORATI PRESTAZIONALI

Integrazione prestazioni specialistiche: Dott. Ing. Marco Orlandini - **Coordinamento:** Dott. Ing. Andrea Polli

Gruppo di lavoro:
Prof. Ing. Franco Braga — Dott. Ing. Paolo Ricci — Dott. Ing. Luca Mamphi
Dott. Ing. Alessandro Grahl — Dott. Arch. Lidia Torricelli — Dott. Ing. Guido Salvato
Dott. Ing. Marco Barone — Dott. Ing. Biagio Lanoce — Dott. Ing. Leonardo Gotto