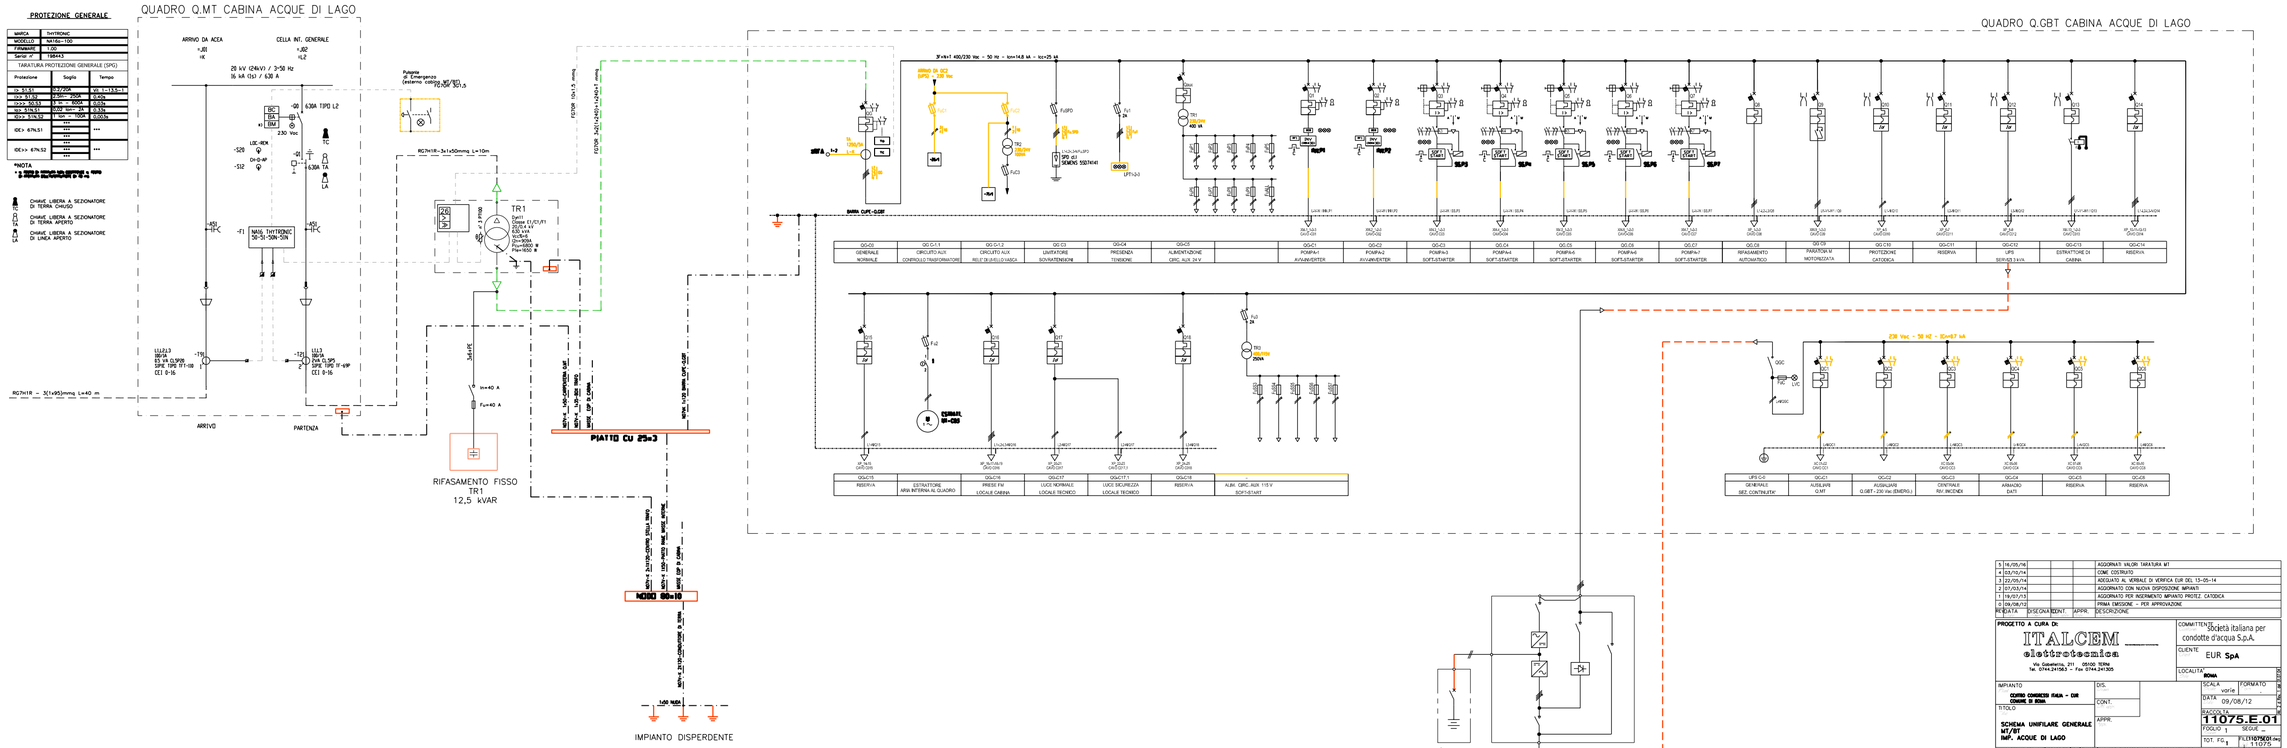

N.	DATA	DISCIPLINA	ELABORAT.	APPRO.	DESCRIZIONE
5	16/05/16				AGGIORNATI VALORI TARATURA MT
4	03/10/14				COME COSTRUITO
3	22/09/14				ADEGUATO AL VERBALE DI VERIFICA EUR DEL 15-05-14
2	07/03/14				AGGIORNATO CON NUOVA DISPOSIZIONE IMPIANTO
1	19/07/13				AGGIORNATO PER INSERIMENTO IMPIANTO PROTEZ. CATODICA
0	09/08/12				PRIMA EMISSIONE – PER APPROVAZIONE

PROGETTO A CURA DI:
Via Gaberella, 211 – 05100 TERNI
Tel. 0744.241583 – Fax 0744.241305

COMMITTENTE: Società italiana per condotte d'acqua S.p.A.
CLIENTE: EUR SpA
LOCALITA': ROMA

TITOLO: SCHEMA UNIFILARE GENERALE MT/BT IMP. ACQUE DI LAGO
DIS.
CONT.
APPR.
SCALA: vedi fg
FORMATO: A1 (594 x 841)
DATA: 09/08/12
RACCOLTA: 11075.E.01
FOGLIO 1 SEGUE
TOT FG. 1 FILE: 11075E01.dwg

QUESTO DISEGNO E' PROPRIETA' DI ITALCEM NON DEVE ESSERE COPIATO RIPRODOTTO E/O DIFFUSO SENZA AUTORIZZAZIONE

EUR S.p.A.
Responsabile Unico del Procedimento: Dott. Ing. Giorgio Grimaldi
Direttore dei Lavori: Dott. Arch. Solange Signorini

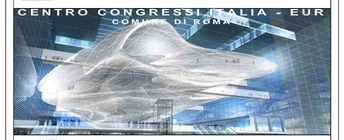

FUKSAS ASSOCIATI s.r.l.
Piazza del Monte di Pietà, 30
00186 Roma
Tel. +39 06 6880 7871
Fax +39 06 6880 7872
fuksarchitetti@fuksas.it

85, rue du Temple
F-75003 Paris
Tel. +33 1 446 18383
Fax +33 1 446 18389
m.fuksas@fuksas.fr

Consulenti: Dott. Ing. Gilberto Sarti - Prof. Ing. Massimo Majowiecki - AI Engineering

società italiana per condotte d'acqua S.p.A.
Fondata il 7 aprile 1880

AS BUILT

TITOLO ELABORATO:
PROGETTO IMPIANTISTICO
IMPIANTO ACQUE DI LAGO
SCHEMA ELETTRICO UNIFILARE GENERALE MT/BT

REF. PROG./BASE	ELABORATO	SCALA
	B C C A 0 5 Z C O N 3 0 0 0 4 A	* * *

REV.	DATA	DESCRIZIONE	REDATTO	CONTROLLATO	APPROVATO
A	30/05/2016	PRIMA EMISSIONE	[illegible]	[illegible]	CARLANDRINI

NOTE PER APPROVAZIONE DELLA EMISSIONE DELIVERY

NR. CLI. PRATICA (LASCIATO INTENZIONALMENTE APPROVUOTO): CCA05ZCON30004_A

Integrazione prestazioni specialistiche: Dott. Ing. Marco Orlandini' - Coordinamento: Dott. Ing. Andrea Polli

Gruppo di lavoro:
Prof. Ing. Franco Braga
Dott. Ing. Alessandro Orsini
Dott. Ing. Marco Barone
Dott. Ing. Paolo Ricci
Dott. Arch. Livia Tomburi
Dott. Ing. Biagio Larocca
Dott. Ing. Luca Mampin
Dott. Ing. Guido Salvato
Dott. Ing. Leonardo Corbo