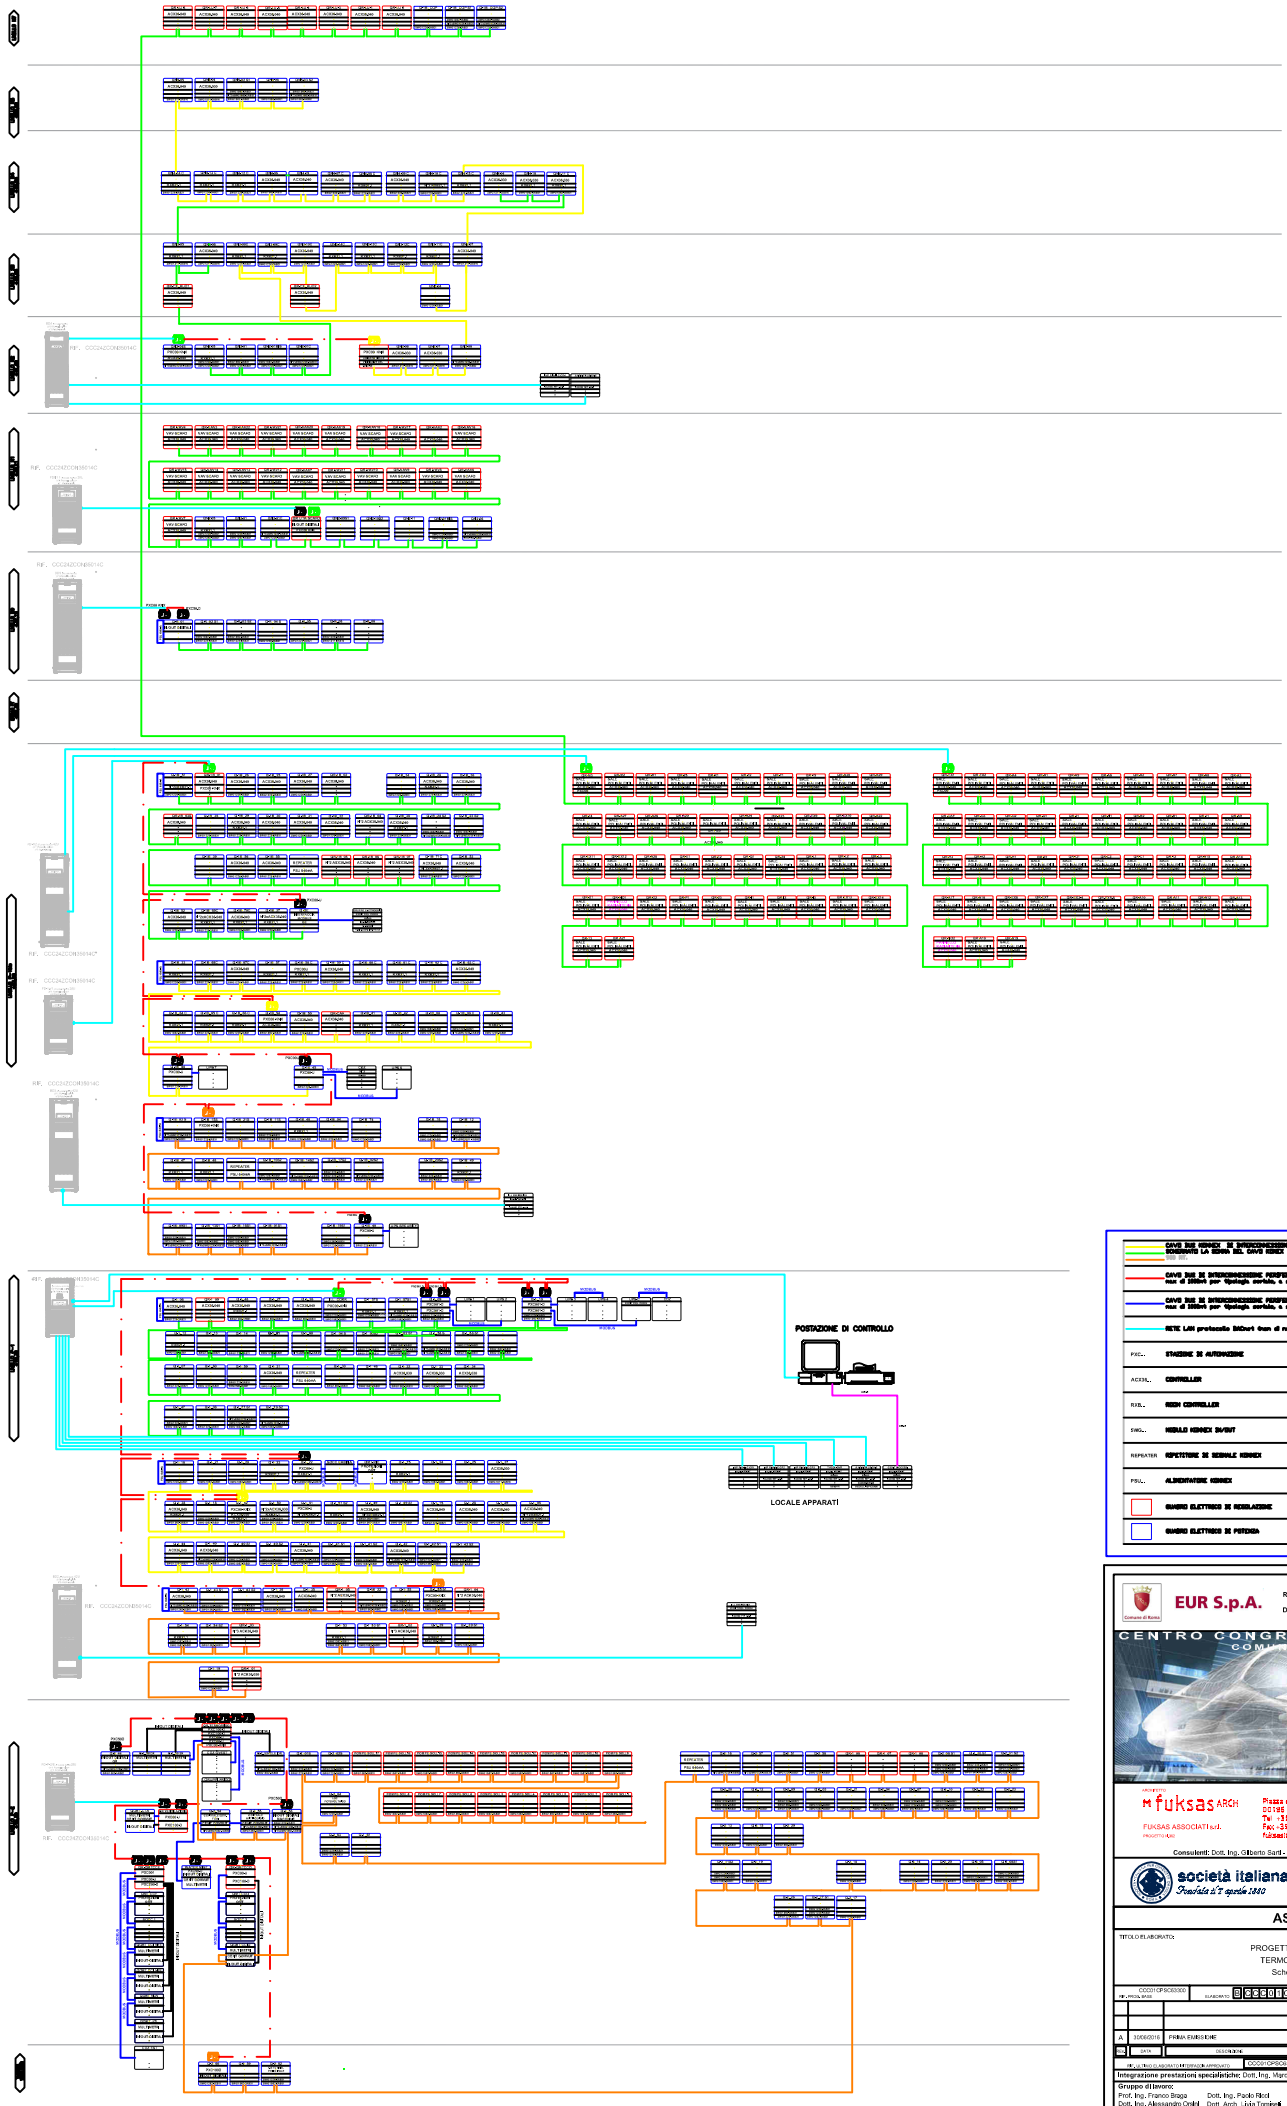

	CAVO 2x2 KENNEX IN INTERCONNESSIONE CAVO EIA TIPO VCM RIEMLAN CAVO TYCTATO E SCHERMATO LA SIGLA DEL CAVO KENNEX IN PARTENZA DALLA SETTAZIONE NON DEVE SUPERARE I
	CAVO 2x2 IN INTERCONNESSIONE PERIFERICHE CONSOLATO CAVO BELDEN TIPO 7702NH Lunghezza max di 200mt per tipologia cavetto, e stella non limite.
	CAVO 2x2 IN INTERCONNESSIONE PERIFERICHE CONSOLATO CAVO BELDEN TIPO FV4804 Lunghezza max di 200mt per tipologia cavetto, e stella non limite.
	RETE LAN protocollo 10Gbit (non di nostra fornitura)
PXC..	STAZIONE DI AUTOMAZIONE
ACXXL..	CONTROLLER
RXL..	XGEN CONTROLLER
SWG..	MODULO KENNEX IN/OUT
REPEATER	RIPETITORE DI SEGNALE KENNEX
PSU..	ALIMENTATORE KENNEX
	QUADRO ELETTRICO DI REGOLAZIONE
	QUADRO ELETTRICO DI POTENZA

EUR S.p.A.

Responsabile Unico del Procedimento: Dott. Ing. Giorgio Grimaldi
Direttore dei Lavori: Dott. Arch. Solange Signorini

CENTRO CONGRESSI ITALIA - EUR
COMUNE DI ROMA

fuksas ARCH
FUKSAS ASSOCIATI s.r.l.
Piazza de' Monte di Pietà, 30
00186 Roma
Tel. +39 06 6880 7671
Fax. +39 06 6880 7672
fuksasitalia@fuksas.it

69, rue du Temple
F-75003 Paris
Tel. +33 1 448 18383
Fax. +33 1 448 18389
m.fuksas@fuksas.fr

Consulenti: Dott. Ing. Gilberto Sarti - Prof. Ing. Massimo Majowiecki - AI Engineering

società italiana per condotte d'acqua S.p.A.
Fondata il 2 aprile 1880

AS BUILT

TITOLO ELABORATO:

PROGETTO IMPIANTISTICO
TERMOREGOLAZIONE
Schema a blocchi

CCC01CPSC03000	ELABORATO	B 2 3 0 0 1 2	P S C 0 3 0 0 0	A	SCALA: -:-
A	30/06/2016	PRIMA EMISSIONE	CURATEL	POLLI	ORLANDINI
REV.	DATA	DESCRIZIONE	REDATTO	CONTROLLATO	APPROVATO

RIF. ELENCO ELABORATI / DESIGN APPROVED: CCC01CPSD03000_A0

Integrazione prestazioni specialistiche: Dott. Ing. Marco Orlandini - Coordinamento: Dott. Ing. Andrea Polli

Gruppo di lavoro:
Prof. Ing. Franco Braga — Dott. Ing. Paolo Ricci — Dott. Ing. Luca Mamprin
Dott. Ing. Alessandro Orsini — Dott. Arch. Livia Tomassi — Dott. Ing. Guido Schiatti
Dott. Ing. Marco Barone — Dott. Ing. Biagio Lanocita — Dott. Ing. Leonardo Corbo