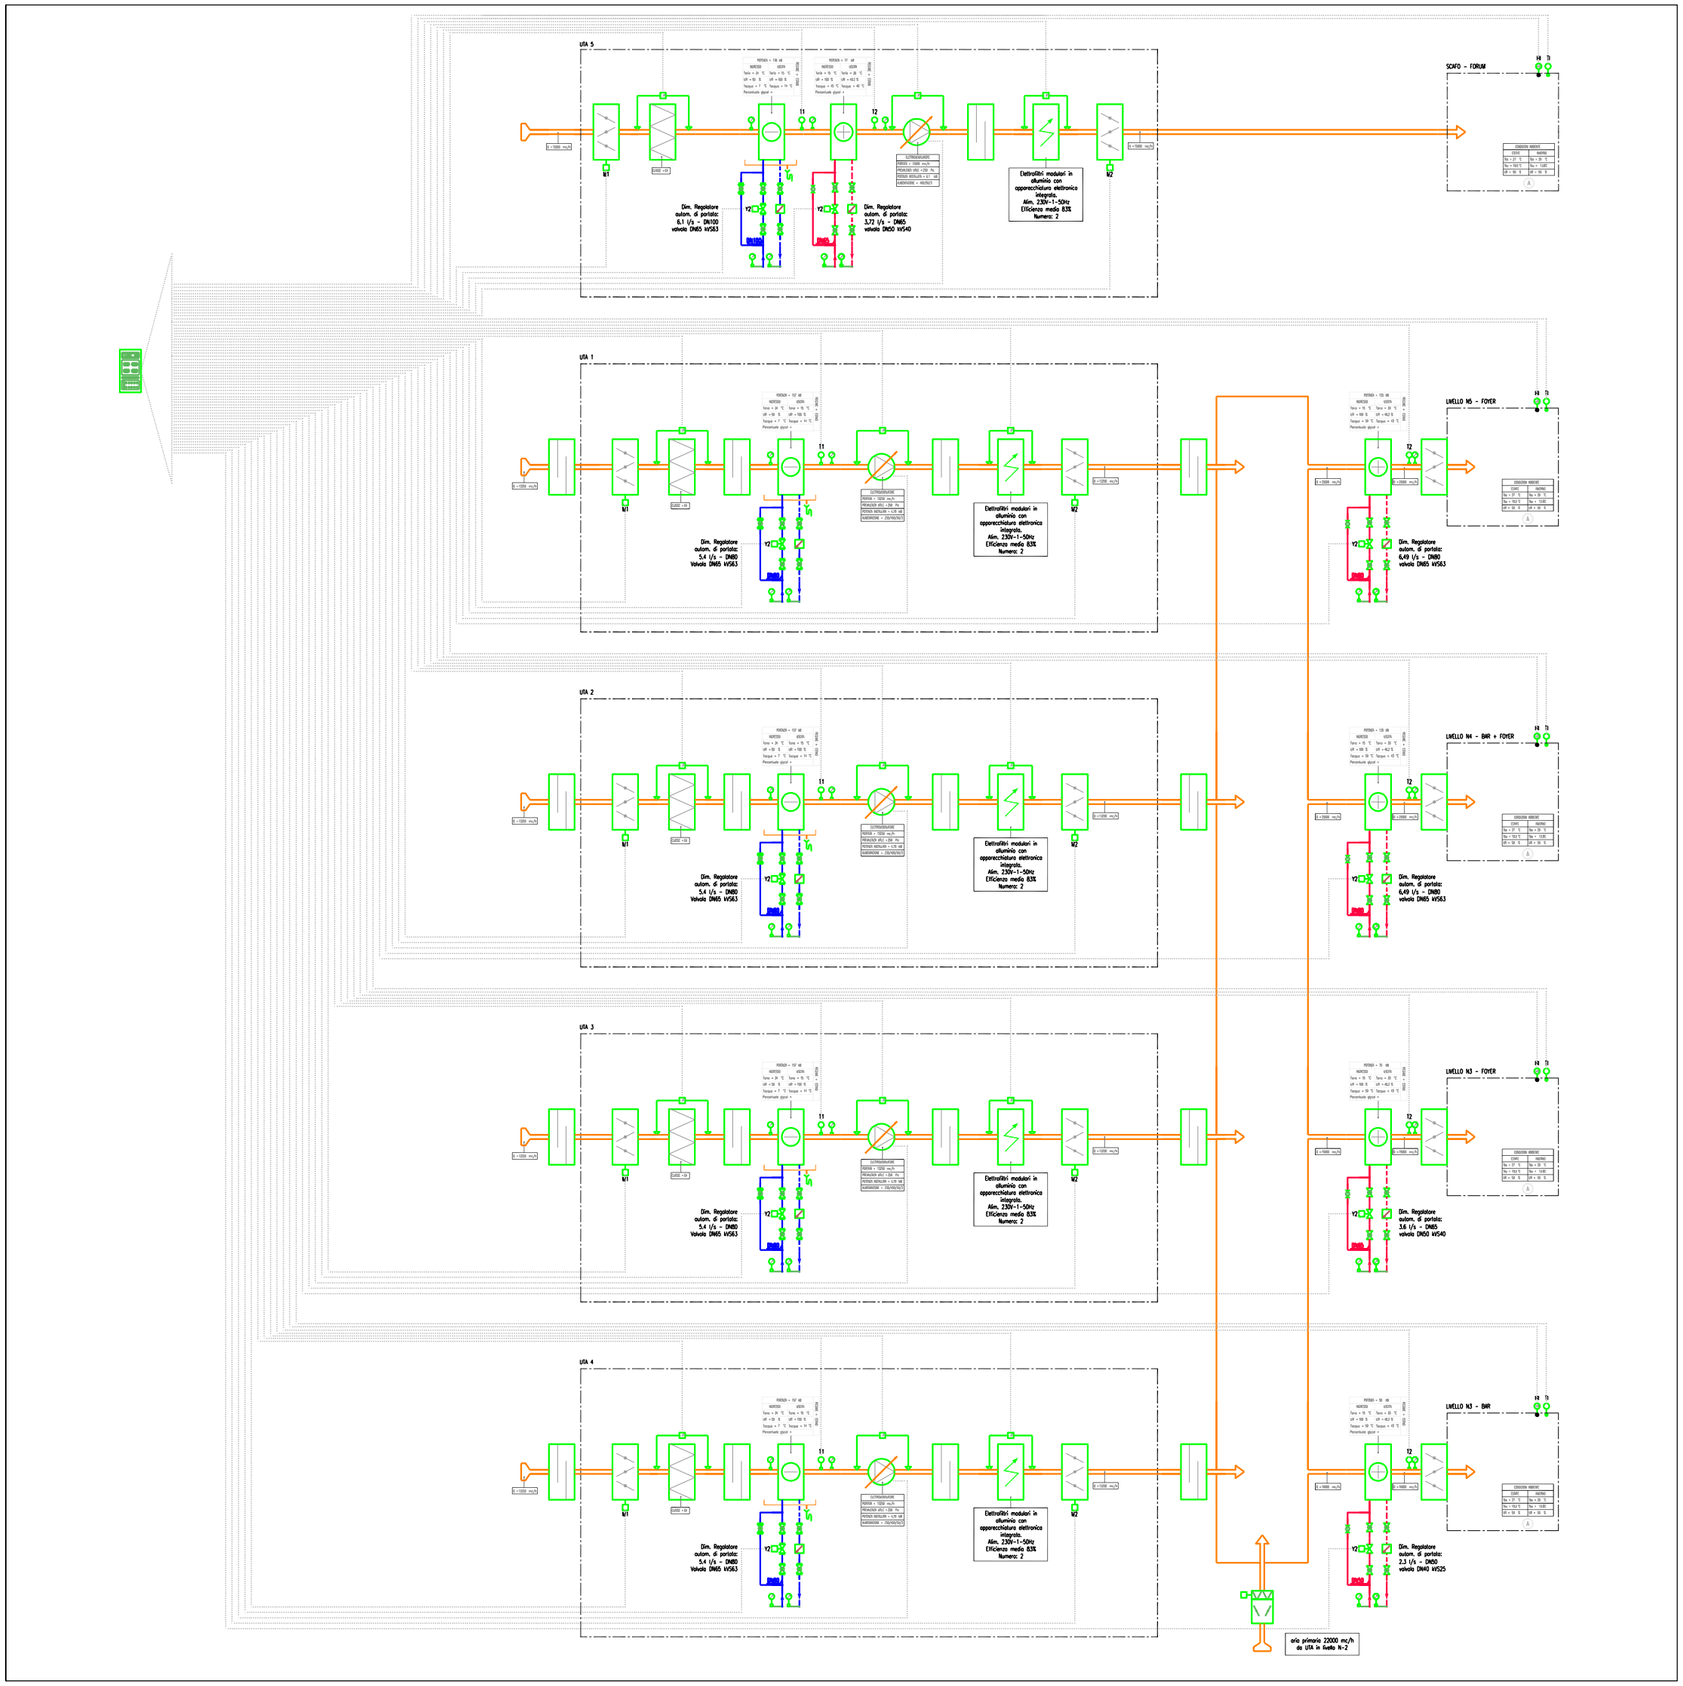

LEGENDA

	FCAN-LAZ FCAN-LAZ-PS	Canalizzazione di mandata aria. TIPO E.
	FCAN-LAZ FCAN-LAZ-PS	Canalizzazione di mandata aria. TIPO B.
	FCAN-LAZ FCAN-LAZ-PS	Canalizzazione di mandata aria. TIPO A.
	FCAN-LAZ FCAN-LAZ-PS	Canalizzazione di ripresa aria . TIPO B.
	FSER-TAR	Serranda di taratura da canale, rettangolare o circolare, del tipo ad alette controopposte. (XXLXXX dimensione della serranda e comunque pari a quella del canale su cui è montata)
	FSER-TFR	Serranda tagliafiamme a sezione rettangolare o circolare provvista di elettromagnete 24 V DC alimentata da gruppo di continuità. (XXLXXX dimensione della serranda e comunque pari a quella del canale su cui è montata)
	FSIL	Silenziatore da canale
	--	Sonda di umidità
	--	Termometro
	--	Sonda di temperatura da canale
	--	Stabilizzatore automatico di portata con cartuccia regolabile. Campo di lavoro da 14 KPa a 220 KPa.
	--	Valvola di intercettazione a sfera flangiata
	--	Valvola di intercettazione a sfera flangiata normalmente chiusa
	--	Servomotore elettrico
	--	Pressostato differenziale
	--	Scarico convogliato
	--	Variatore di portata motorizzato (rami a portata variabili)
	--	Serranda motorizzata ON/OFF a sezione rettangolare ad alette contrapposte.
	--	Filtro a celle rigenerabili in fibra sintetica di tipo pieghettato
	--	Batteria fredda
	--	Batteria calda
	--	Elettroventilatore a portata variabile
	--	Elettrofiltro modulare in alluminio con apparecchiatura elettronica integrata
	--	Silenziatore

RIFERIMENTI UTILIZZATI PER LA REDAZIONE DELL'"AS BUILT"

- VVEDI: ——
- VEC: Vedere elaborato CCC01SPSC60000A
- RDM: ——

EUR S.p.A.

Responsabile Unico del Procedimento: Dott. Ing. Giorgio Grimaldi

Direttore dei Lavori: Dott. Arch. Solange Signorini

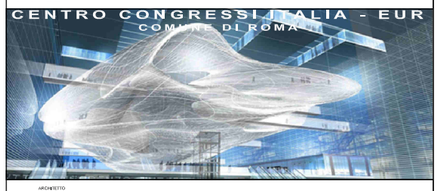

ARCHITETTO
FUKSAS ASSOCIATI s.r.l.
PROGETTO N.002

Consulenti: Dott. Ing. Gilberto Sarti - Prof. Ing. Massimo Majowiecki - AI Engineering

società italiana per condotte d'acqua S.p.A.
Fondata il 7 aprile 1880

AS BUILT

TITOLO ELABORATO:

PROGETTO IMPIANTISTICO
IMPIANTI DI CLIMATIZZAZIONE E ESTRAZIONE FUMI
Schema funzionale centrale di ventilazione scafo

RIF. PROG. BASE	ELABORATO	SCALA
CCC01SPSC60140_A	B C C C 0 1 S P S C 6 0 1 1 4 0 B	-:-

REV.	DATA	DESCRIZIONE	REDATTO	STRUTTURE	APPROVATO
B	30/12/2016	REVISIONE GENERALE (rif. nota prot. 7126 del 14/11/16)	CLIMATEL	POLLI	ORLANDINI
A	30/06/2016	PRIMA EMISSIONE	CLIMATEL	POLLI	ORLANDINI

REV. | DATA | DESCRIZIONE | REDATTO | STRUTTURE | APPROVATO | VISTO PER APPROVAZIONE DELLA DIREZIONE DEI LAVORI

RIF. ULTIMO ELABORATO EMESSO/DA APPROVATO

Integrazione prestazioni specialistiche: Dott. Ing. Marco Orlandini - **Coordinamento:** Dott. Ing. Andrea Polli

Gruppo di lavoro:

Prof. Ing. Franco Braga
Dott. Ing. Alessandro Omini
Dott. Ing. Marco Barone
Dott. Ing. Paolo Ricci
Dott. Arch. Livia Tomiselli
Dott. Ing. Biagio Larocca
Dott. Ing. Luca Mamprin
Dott. Ing. Guido Salvato
Dott. Ing. Leonardo Corbo