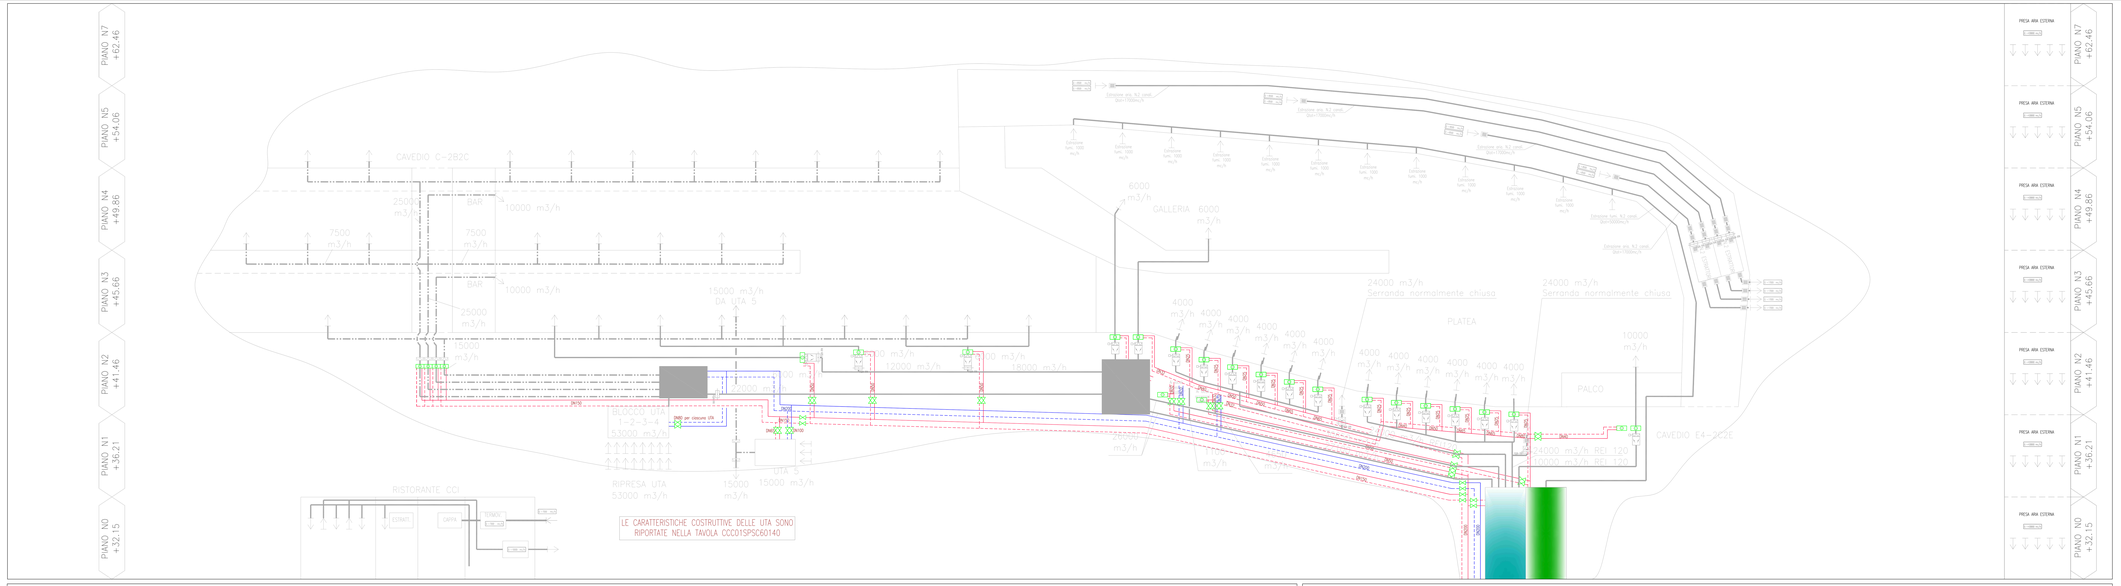

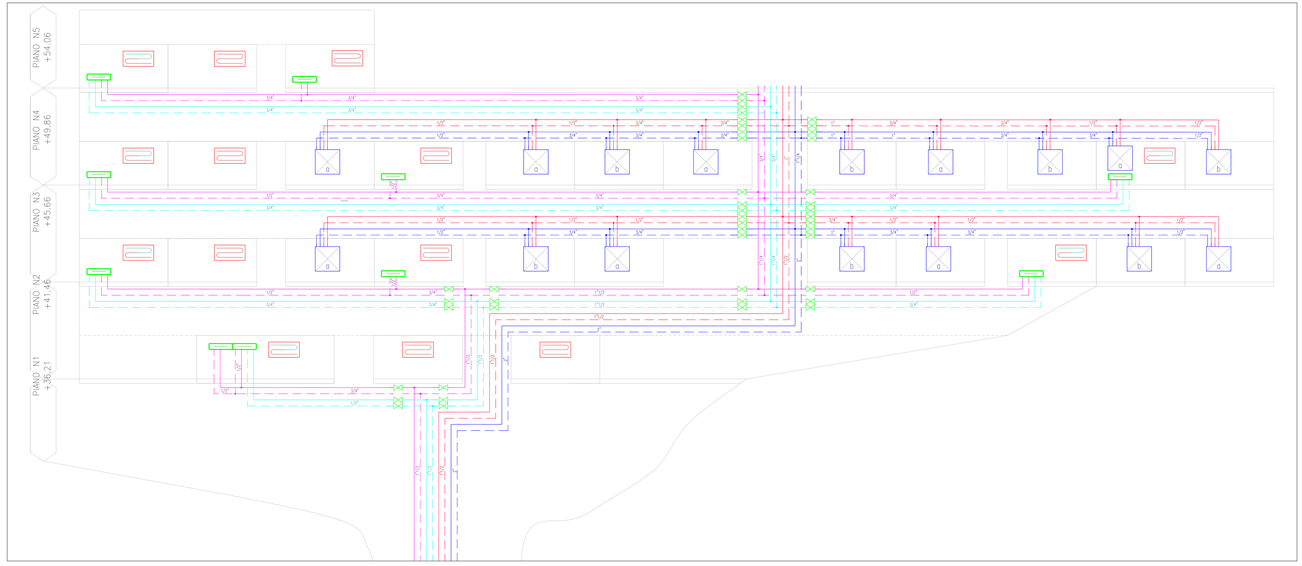

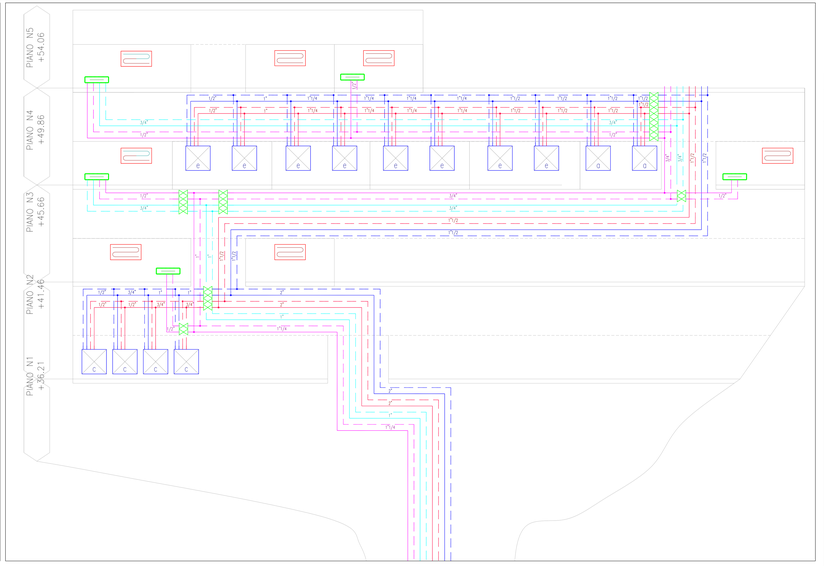

LEGENDA

	FTUB	Tubazione in acciaio nero s.s. Circuito di alimentazione batterie di riscaldamento unità di trattamento aria, batterie di post-riscaldamento e ventilconvettori. CCA : CIRCUITO ACQUA CALDA ALTA TEMPERATURA. Per la tipologia, la coibentazione e finitura leggi Nota Bene sottostante.
	FTUB	Tubazione in acciaio nero s.s. Circuito di alimentazione batterie di raffreddamento unità di trattamento aria e ventilconvettori. CRD: CIRCUITO ACQUA REFRIGERATA BASSA TEMPERATURA. Per la tipologia, la coibentazione e finitura leggi Nota Bene sottostante.
	FTUB	Tubazione in acciaio nero s.s.. Circuito di alimentazione acqua calda pannelli radianti a pavimento. CCB: CIRCUITO ACQUA CALDA BASSA TEMPERATURA. Per la tipologia, la coibentazione e finitura leggi Nota Bene sottostante.
	FTUB	Tubazione in acciaio nero s.s. Circuito di alimentazione acqua refrigerata pannelli radianti a pavimento. CRM: CIRCUITO ACQUA REFRIGERATA MEDIA TEMPERATURA. Per la tipologia, la coibentazione e finitura leggi Nota Bene sottostante.
	-	Pannello radiante a pavimento. Funzionamento in riscaldamento e rafrescamento.
	-	Pannello radiante a pavimento. Funzionamento in riscaldamento.
	FREG	Registratori di temperatura e umidità.
	BPR	Batterie di post-riscaldamento.
	FVAL	Valvola di intercettazione o due vie.

RIFERIMENTI UTILIZZATI PER LA REDAZIONE DELL'"AS BUILT"

- VVEDI: ____
- VEC: Vedere elaborato CCC01SPSC60000A
- RDM: ____

EUR S.p.A.

Responsabile Unico del Procedimento: Dott. Ing. Giorgio Grimaldi

Direttore dei Lavori: Dott. Arch. Solange Signorini

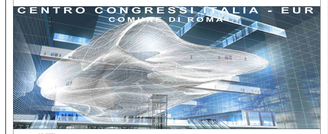

ARCHITETTO
FUKSAS ASSOCIATI s.r.l.
PROGETTO N.102

Piazza del Monte di Pietà, 30
00186 Roma
Tel. +39 06 6880 7871
Fax. +39 06 6880 7872
fuksasitalia@fuksas.it

85, rue du Temple
F-75003 Paris
Tel. +33 1 446 18383
Fax. +33 1 446 18385
m.fuksas@fuksas.fr

Consulenti: Dott. Ing. Gilberto Sarti - Prof. Ing. Massimo Majowiecki - AI Engineering

società italiana per condotte d'acqua S.p.A.
Fondata il 7 aprile 1880

AS BUILT

TITOLO ELABORATO:

PROGETTO IMPIANTISTICO

Impianti di climatizzazione ed estrazione fumi - Nuvola

Schema altimetrico climatizzazione - Acqua refrigerata ed acqua calda

| | | |