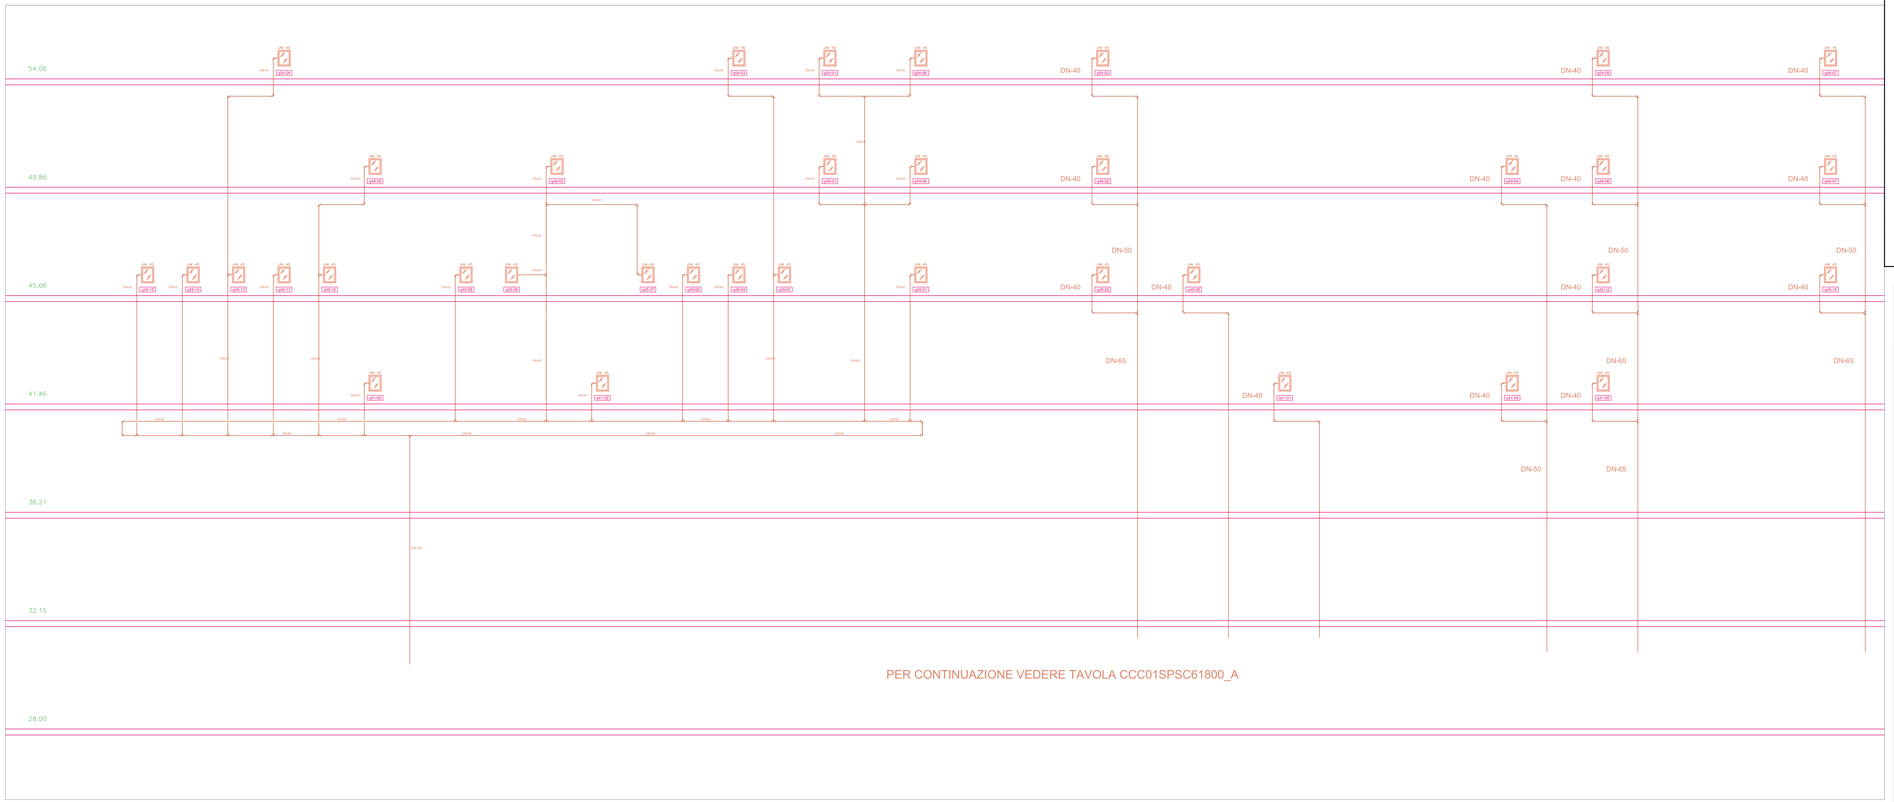

PER CONTINUAZIONE VEDERE TAVOLA CCC01SPSC61800_A

LEGENDA SIMBOLI E NOTE ANTINCENDIO

SIMBOLO	DESCRIZIONE
AS 01	IDENTIFICAZIONE COLONNA TUBAZIONE SPRINKLER
	IDENTIFICAZIONE COLONNA TUBAZIONE SPRINKLER
	TESTINA SPRINKLER
AS-1"	TUBAZIONE IMPIANTO SPRINKLER
DN-50	INSPECTOR TEST CON SCARICO CONVOGLIATO
	VALVOLA DI CONTROLLO ALLARME
	CAMPANA DI ALLARME
VVF 4"	ATTACCO MOTOPOMPA VIGILI DEL FUOCO
AI 01	IDENTIFICAZIONE COLONNA ANTINCENDIO
	IDENTIFICAZIONE COLONNA ANTINCENDIO
AI-1"	TUBAZIONE IMPIANTO AD IDRANTI
E	ESTINTORE
UNI - 45	CASSETTA UNI 45
	TESTINA SPRINKLER
NOTA: 1	LE TUBAZIONI ANTINCENDIO PER LE DISTRIBUZIONI SONO: - FINO A DN150 IN ACCIAIO ZINCATO UNI EN 10255 SM VERNICIATI RAL 3000 - DA DN150 IN POI IN ACCIAIO NERO UNI EN 10261-1 VERNICIATI RAL 3000 LE TUBAZIONI ANTINCENDIO PER LE CENTRALI SONO: - FINO A DN150 IN ACCIAIO NERO UNI EN 10255 SM VERNICIATI RAL 3000 - DA DN150 IN POI IN ACCIAIO NERO UNI EN 10261-1 VERNICIATI RAL 3000
NOTA: 2	LE TUBAZIONI DEVONO ESSERE STAFFATE IN MODO DA CONSENTIRE LA LORO DILATAZIONE SENZA IMPEDIMENTI.
NOTA: 3	LE TUBAZIONI DI TUTTI I CIRCUITI ANTINCENDIO NON SONO ISOLATE

RIFERIMENTI UTILIZZATI PER LA REDAZIONE DELL'"AS BUILT"

- VVEDI: 927_00
- VEC: Vedere elaborato CCC01SPSC60000A
- RDM: ——

Comune di Roma

EUR S.p.A.

Responsabile Unico del Procedimento: Dott. Ing. Giorgio Grimaldi

Direttore dei Lavori: Dott. Arch. Solange Signorini

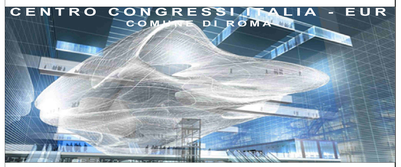

ARCHITETTO:
fuksas ARCH
FUKSAS ASSOCIATI s.r.l.
PROGETTO N.302

Piazza del Monte di Pietà, 30
00186 **Roma**
Tel +39 06 6880 7871
Fax +39 06 6880 7872
fuksasitalia@fuksas.it

85, rue du Temple
F-75003 **Paris**
Tel +33 1 446 18383
Fax +33 1 446 18389
m.fuksas@fuksas.fr

Consulenti: Dott. Ing. Gilberto Sarti - Prof. Ing. Massimo Majowiecki - AI Engineering

società italiana per condotte d'acqua S.p.A.
Fondata il 7 aprile 1880

AS BUILT

TITOLO ELABORATO:

PROGETTO IMPIANTISTICO
IMPIANTO ANTINCENDIO - NUVOLA
Centro Congressi - Schema funzionale e dorsali - Rete idranti Piani Alti

RIF. PROG. BASE | ELABORATO: B C C C 0 4 V E L E P 7 9 3 8 B | SCALA: -/-

REV.	DATA	DESCRIZIONE	REDATTO	VERIFICATO CP	APPROVATO RP	VISTO PER APPROVAZIONE DELLA DIREZIONE DEI LAVORI
B	30/12/2016	REVISIONE GENERALE (rif. nota prot. 7126 del 14/11/16)	CLIMATEL	POLLI	ORLANDINI	
A	30/06/2016	PRIMA EMISSIONE	CLIMATEL	POLLI	ORLANDINI	

RIF. ULTIMO ELABORATO INTERFACCIA APPROVATO: CCC04VELE679388

Integrazione prestazioni specialistiche: Dott. Ing. Marco Orlandini - **Coordinamento:** Dott. Ing. Andrea Polli

Gruppo di lavoro:
Prof. Ing. Franco Braga
Dott. Ing. Alessandro Orsini
Dott. Ing. Marco Barone
Dott. Ing. Paolo Ricci
Dott. Arch. Livia Tomiselli
Dott. Ing. Biagio Larocca
Dott. Ing. Luca Mamprin
Dott. Ing. Guido Salvato
Dott. Ing. Leonardo Corbo