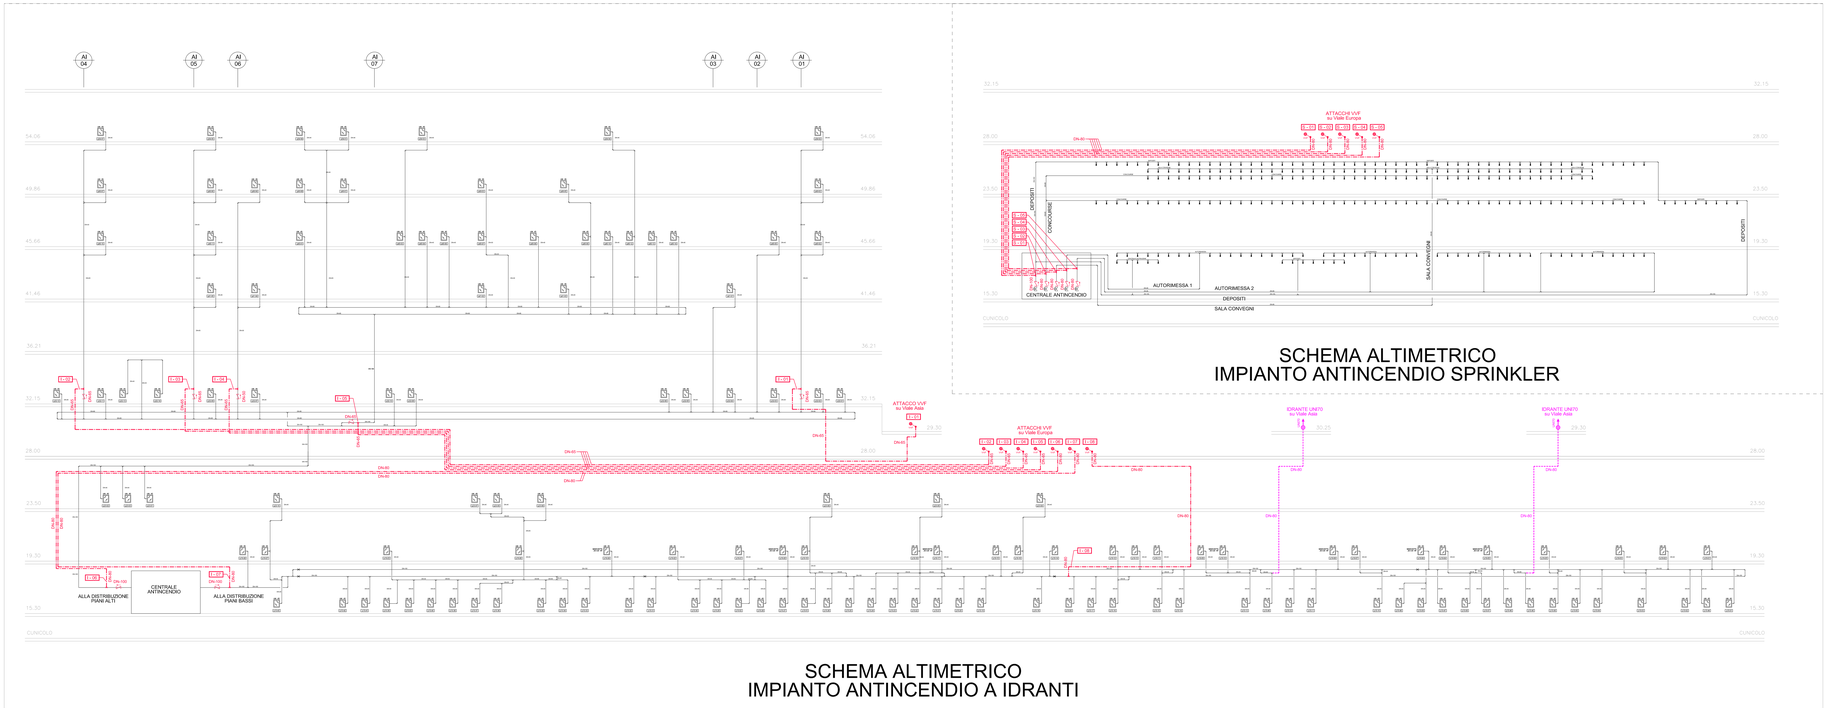

SCHEMA ALTIMETRICO
IMPIANTO ANTINCENDIO A IDRANTI

SCHEMA ALTIMETRICO
IMPIANTO ANTINCENDIO SPRINKLER

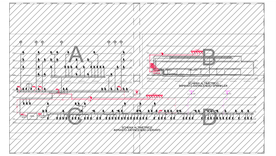

LEGENDA SIMBOLI E NOTE ANTINCENDIO	
SIMBOLO	DESCRIZIONE
	TESTINA SPRINKLER
	VALVOLA DI SEZIONAMENTO IMPIANTO
	VALVOLA DI CONTROLLO ALLARME
AI 01	IDENTIFICAZIONE COLONNA ANTINCENDIO
	TUBAZIONE IMPIANTO AD IDRANTI
	IDRANTE SOPRASUOLO UNI 70
	TUBAZIONE PER IDRANTE SOPRASUOLO UNI 70
	CASSETTA UNI 45
	TUBAZIONE PER ATTACCO MOTOPOMPA VIGILI DEL FUOCO
	VALVOLA DI RITEGNO
	ATTACCO MOTOPOMPA VIGILI DEL FUOCO
VVF DEP	IDENTIF. MOTOPOMPA VVF PER SPRINKLER DEPOSITI
VVF CONC	IDENTIF. MOTOPOMPA VVF PER SPRINKLER CONCOURSE
VVF SC	IDENTIF. MOTOPOMPA VVF PER SPRINKLER SALA CONVEGNI
VVF AUT1	IDENTIF. MOTOPOMPA VVF PER SPRINKLER AUTORIMESSA 1
VVF AUT2	IDENTIF. MOTOPOMPA VVF PER SPRINKLER AUTORIMESSA 2
VVF AI-1	IDENTIF. MOTOPOMPA VVF PER IDRANTI COLONNA AI-1
VVF AI-4	IDENTIF. MOTOPOMPA VVF PER IDRANTI COLONNA AI-4
VVF AI-5	IDENTIF. MOTOPOMPA VVF PER IDRANTI COLONNA AI-5
VVF AI-6	IDENTIF. MOTOPOMPA VVF PER IDRANTI COLONNA AI-6
VVF AI-7	IDENTIF. MOTOPOMPA VVF PER IDRANTI COLONNA AI-7 (nuvole)
VVF PA	IDENTIF. MOTOPOMPA VVF PER IDRANTI PIANI ALTI
VVF PB1	IDENTIF. MOTOPOMPA VVF PER IDRANTI PIANI BASSI 1
VVF PB2	IDENTIF. MOTOPOMPA VVF PER IDRANTI PIANI BASSI 2
NOTA 1	LE TUBAZIONI ANTINCENDIO PER LE DISTRIBUZIONI SONO: - IN ACCIAIO ZINCATO UNI EN 10255 M (IDRANTI) RAL 3000 - DA DN 50 IN POI IN ACCIAIO NERO UNI EN 10261 (IDRANTI) RAL 3000 LE TUBAZIONI ANTINCENDIO PER LE CENTRALI SONO: - IN ACCIAIO ZINCATO UNI EN 10255 M (IDRANTI) RAL 3000 - DA DN 50 IN POI IN ACCIAIO NERO UNI EN 10261 (IDRANTI) RAL 3000
NOTA 2	LE TUBAZIONI DEVONO ESSERE STAFFATE IN MODO DA CONSENTIRE LA LORO DILATAZIONE SENZA IMPEDIMENTI.
NOTA 3	LE TUBAZIONI DI TUTTI I CIRCUITI ANTINCENDIO NON SONO ISOLATE
NOTA 4	LE TUBAZIONI SARANNO INSTALLATE IN MODO DA PERMETTERE IL COMPLETO SVUOTAMENTO DELL'IMPIANTO
NOTA 5	TUTTI I SOSTEGNI SARANNO COSTITUITI DA COLLARI CHIUSI ATTORNO ALLE TUBAZIONI
NOTA 6	LA DISTANZA TRA DUE SOSTEGNI NON SARA' MAGGIORE DI 4,0 mt. PER TUBAZIONI DI DIMENSIONI MINORI O UGUALI A DN65 E A 6,0 MT. PER QUELLE DI DIAMETRO MAGGIORE
NOTA 7	I SOSTEGNI SARANNO POSTI IL PIU' VICINO POSSIBILE ALLE GIUNZIONI ED AI RACCORDI DEI TUBI
NOTA 8	NEGLI ATTRAVERSAMENTI DI PARETI, SOLAI, ECC. SARANNO LASCIATI ATTORNO AI TUBI GIOCHI ADEGUATI CHE SARANNO SUCCESSIVAMENTE SIGILLATI CON LANA MINERALE O ALTRO MATERIALE IDONEO OPPORTUNAMENTE TRATTENUTO.

RIFERIMENTI UTILIZZATI PER LA REDAZIONE DELL'"AS BUILT"

- VVEDI: 1053_00
- VEC: Vedere elaborato CCC01SPSC60000A
- RDM: ——

Comune di Roma

EUR S.p.A.

Responsabile Unico del Procedimento: Dott. Ing. Giorgio Grimaldi
Direttore dei Lavori: Dott. Arch. Solange Signorini

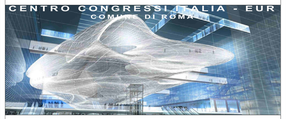

progetto
FUKSAS ARCH
FUKSAS ASSOCIATI s.r.l.

Piazza del Monte di Pietà, 30
00186 **Roma**
Tel +39 06 6880 7671
Fax +39 06 6880 7872
fuksasitalia@fuksas.it

65, rue du Temple
F-75003 **Paris**
Tel +33 1 446 18393
Fax +33 1 446 18389
m.fuksas@fuksas.fr

Consulenti: Dott. Ing. Gilberto Sarti - Prof. Ing. Massimo Majowiecki - AI Engineering

società italiana per condotte d'acqua S.p.A.
Fondata il 2 aprile 1880

AS BUILT

TITOLO ELABORATO:

PROGETTO IMPIANTISTICO
IMPIANTO ANTINCENDIO - VARIANTE N°10
ATTACCHI MOTOPOMPA VVF - SCHEMI ALTIMETRICI

REF. PROG. BASE	ELABORATO: C CCC01S PSC6 2 3 2 0 B	SCALA: 1:200

REV	DATA	DESCRIZIONE	PROGETTO	CONTROLLO	APPROVAZIONE	NOTE PER APPROVAZIONE DELLA DIREZIONE DEI LAVORI
B	30/12/2016	REVISIONE GENERALE (cf. nota prot. 7126 del 14/11/16)	CLIMATEL	POLLI	ORLANDINI	
A	30/06/2016	PRIMA EMISSIONE	CLIMATEL	POLLI	ORLANDINI	

REF. U.TEC.ELABORATO INTERVENTO APPROVATO: CCC01SPSC6232OA

Integrazione prestazioni specialistiche: Dott. Ing. Marco Orlandini - **Coordinamento:** Dott. Ing. Andrea Polli

Gruppo di lavoro:

Prof. Ing. Franco Braga	Dott. Ing. Paolo Ricci	Dott. Ing. Luca Mancyrin
Dott. Ing. Alessandro Orsini	Dott. Arch. Livia Tomselli	Dott. Ing. Guido Salvato
Dott. Ing. Marco Barone	Dott. Ing. Biagio Larocca	Dott. Ing. Leonardo Corbo