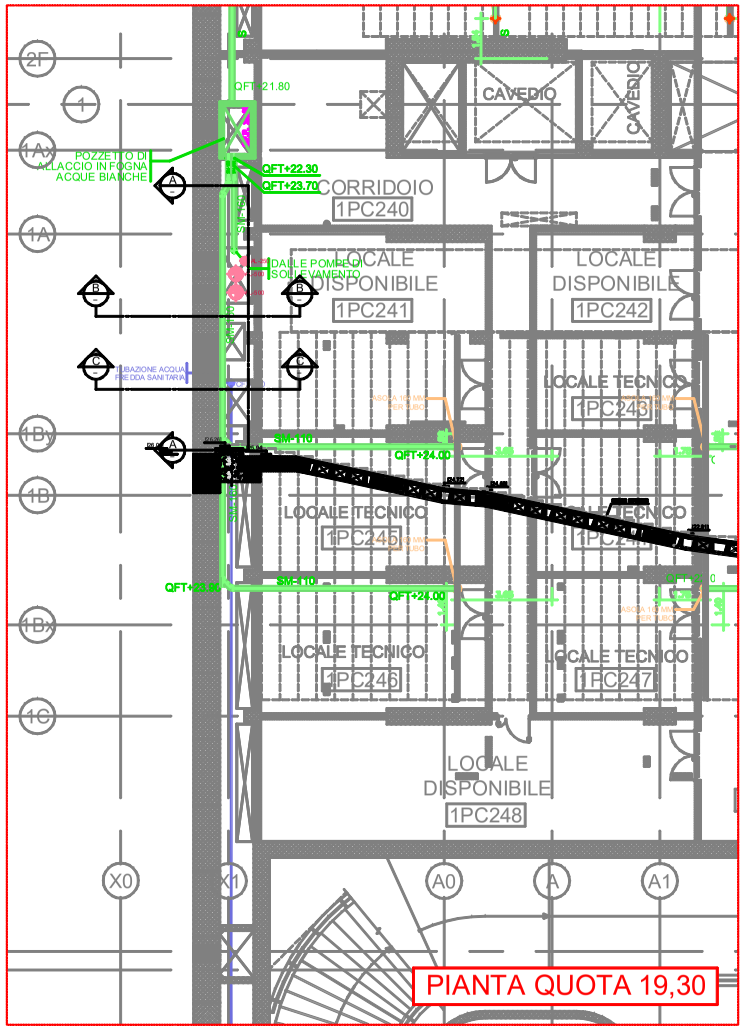

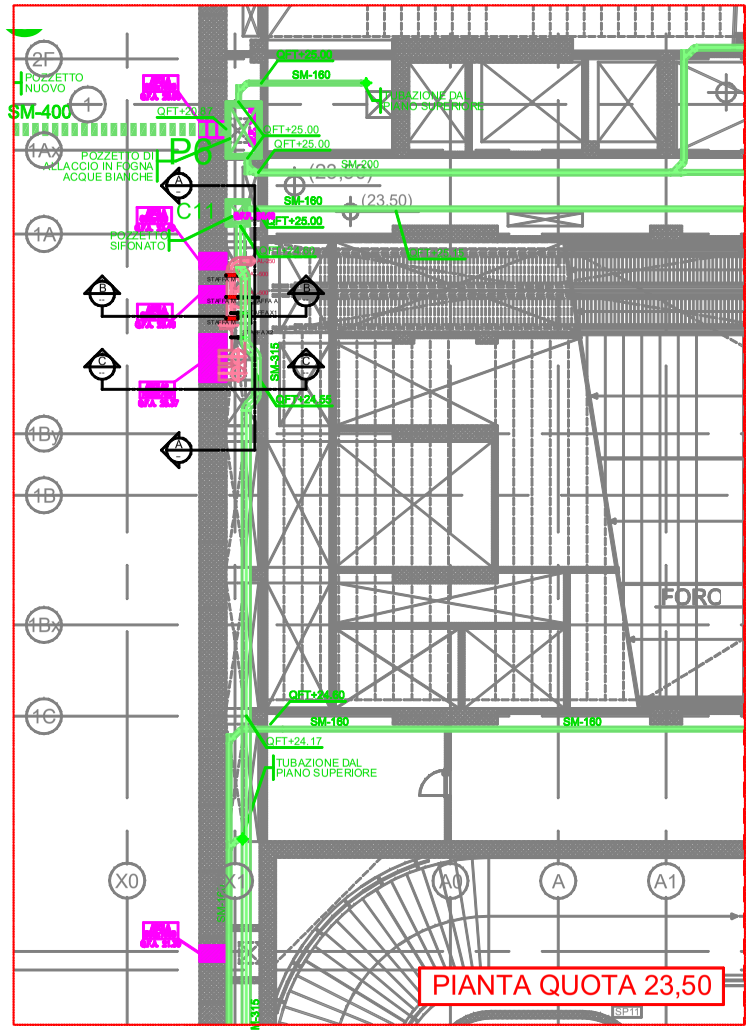

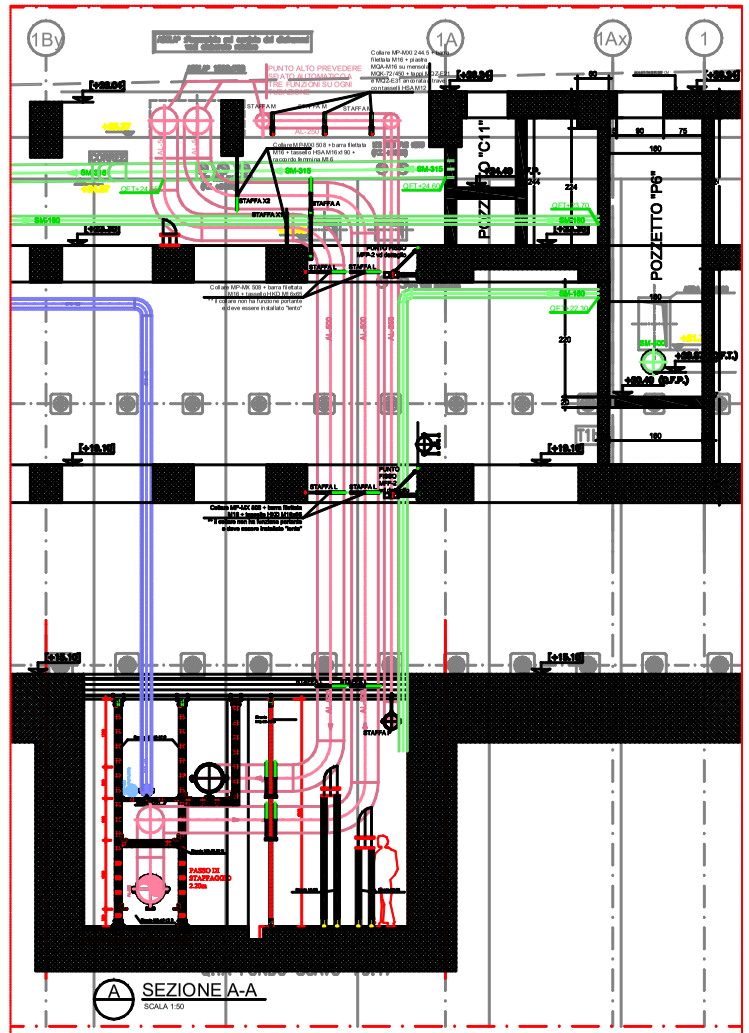

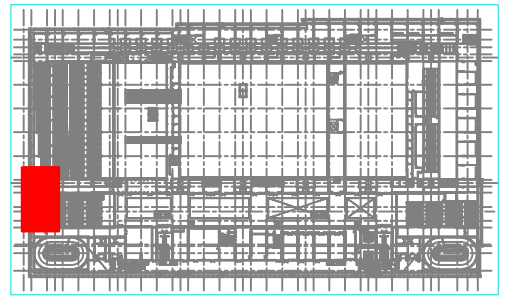

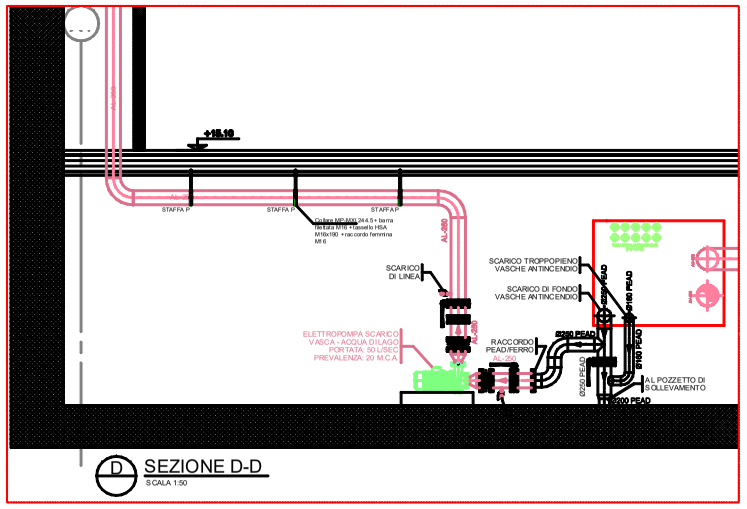

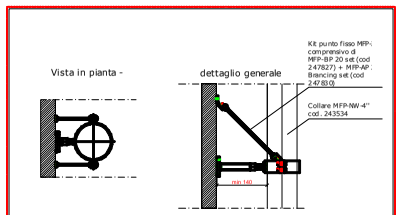

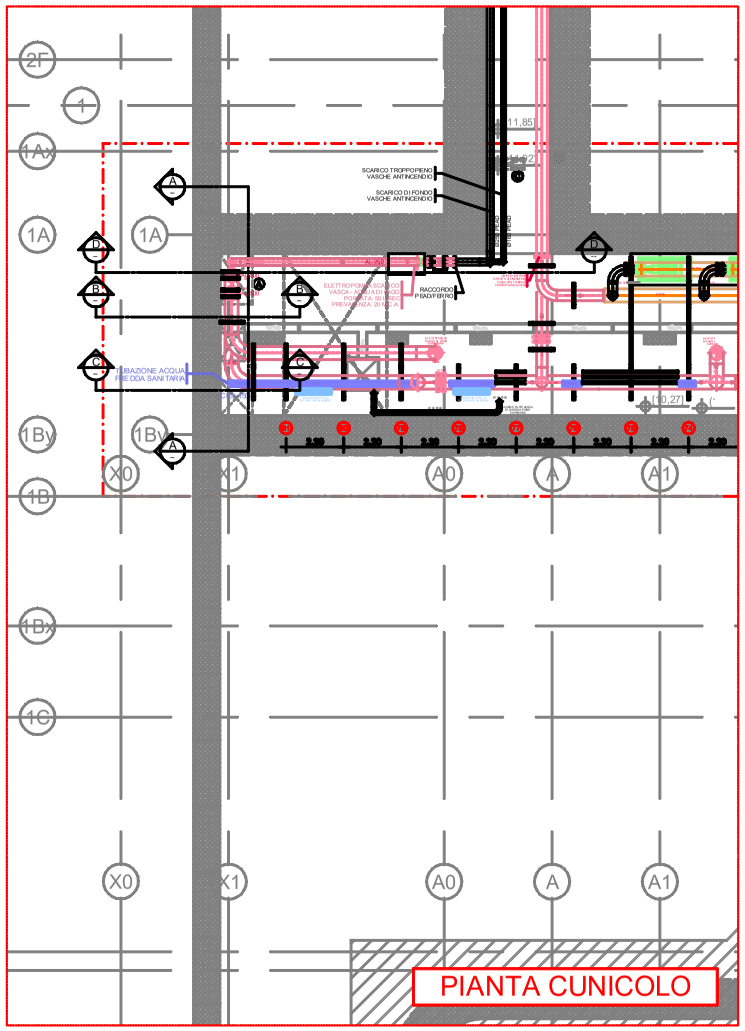

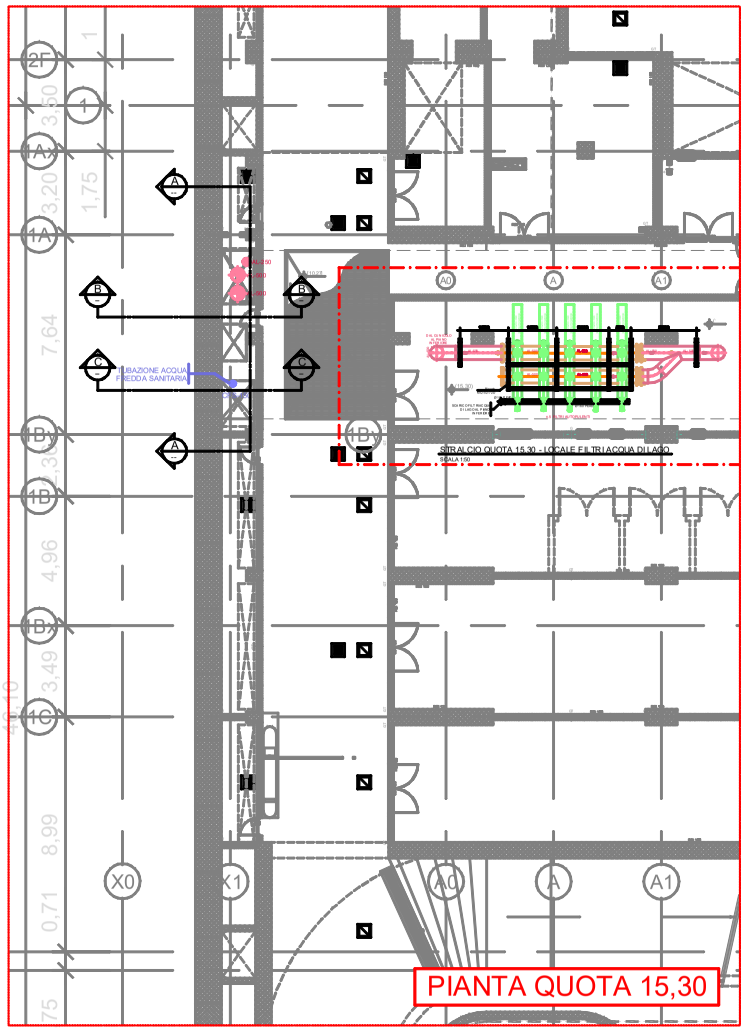

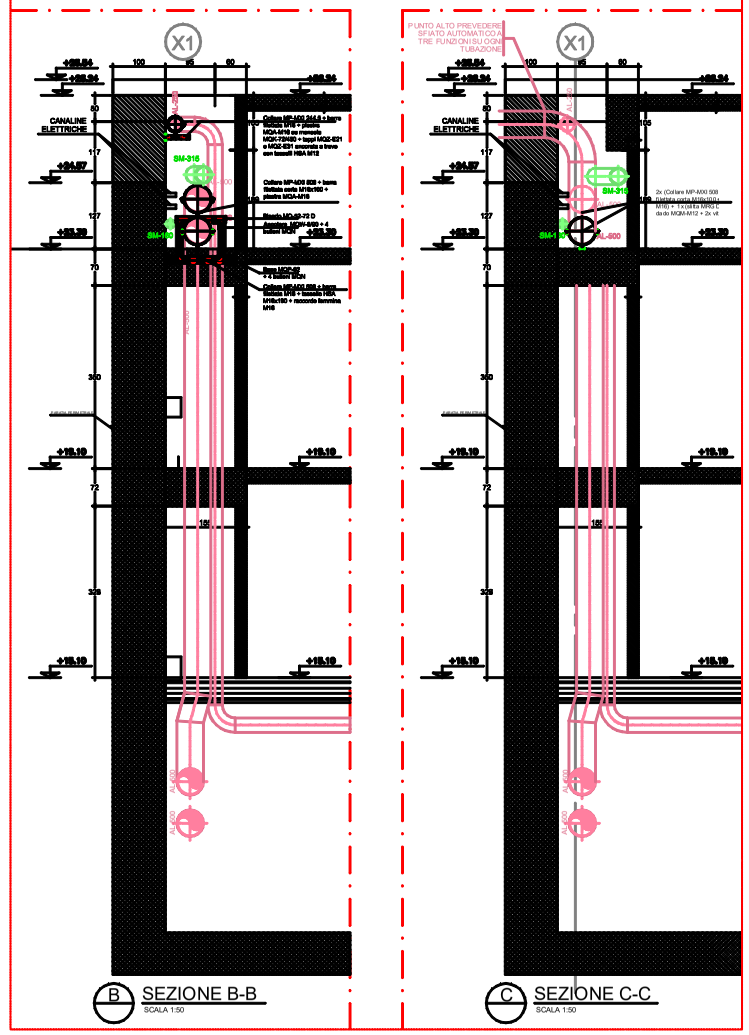

0 1 2 5 10

EUR S.p.A.

Responsabile Unico del Procedimento: Dott. Ing. Giorgio Grimaldi

Direttore dei Lavori: Dott. Arch. Solange Signorini

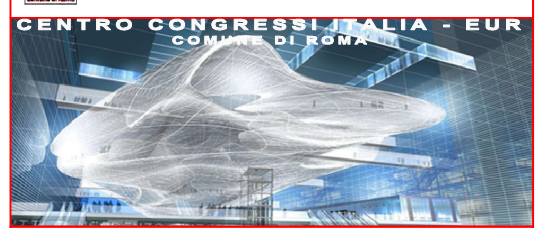

ARCHITETTO
FUKSAS ARCH
FUKSAS ASSOCIATI s.r.l.
PROGETTISTE
Piazza del Monte di Pietà, 30
00186 Roma
Tel. +39 06 6880 7871
Fax. +39 06 6880 7872
fuksasitalia@fuksas.it
85, rue du Temple
F-75003 Paris
Tel. +33 1 445 18383
Fax. +33 1 445 18383
m.fuksas@fuksas.fr

Consulenti: Dott. Ing. Gilberto Sarti - Prof. Ing. Massimo Majowiecki - AI Engineering

società italiana per condotte d'acqua S.p.A.
Fondata il 7 aprile 1880

AS BUILT

TITOLO ELABORATO

PROGETTO IMPIANTISTICO
IMPIANTI MECCANICI
ALIMENTAZIONE ACQUA DI LAGO - PIANTE E SEZIONI INTERCAPEDINE

RIF. PROG. BASE	ELABORATO	SCALA
	I C C C X X X E L E P 0 1 4 2 A	1:100

REV.	DATA	DESCRIZIONE	REDATTO	CONTROLLATO	APPROVATO	CONTROLLO QUALITÀ
A	30/09/2016	PRIMA EMISSIONE	RESINICOLI	SILVERO	ORLANDINI	

RIF. ULTIMO ELABORATO REDATTO/A APPROVATO/A — CCCXXXELEP0142_B

VISTO PER APPROVAZIONE DELLA DIREZIONE DEI LAVORI

Integrazione prestazioni specialistiche: Dott. Ing. Marco Orlandini - **Coordinamento:** Dott. Ing. Andrea Polli

Gruppo di lavoro:

Prof. Ing. Franco Braga
Dott. Ing. Alessandro Orsini
Dott. Ing. Marco Barone
Dott. Ing. Paolo Ricci
Dott. Arch. Livia Tomselli
Dott. Ing. Biagio Larocca
Dott. Ing. Luca Mamprin
Dott. Ing. Guido Salvato
Dott. Ing. Leonardo Corbo