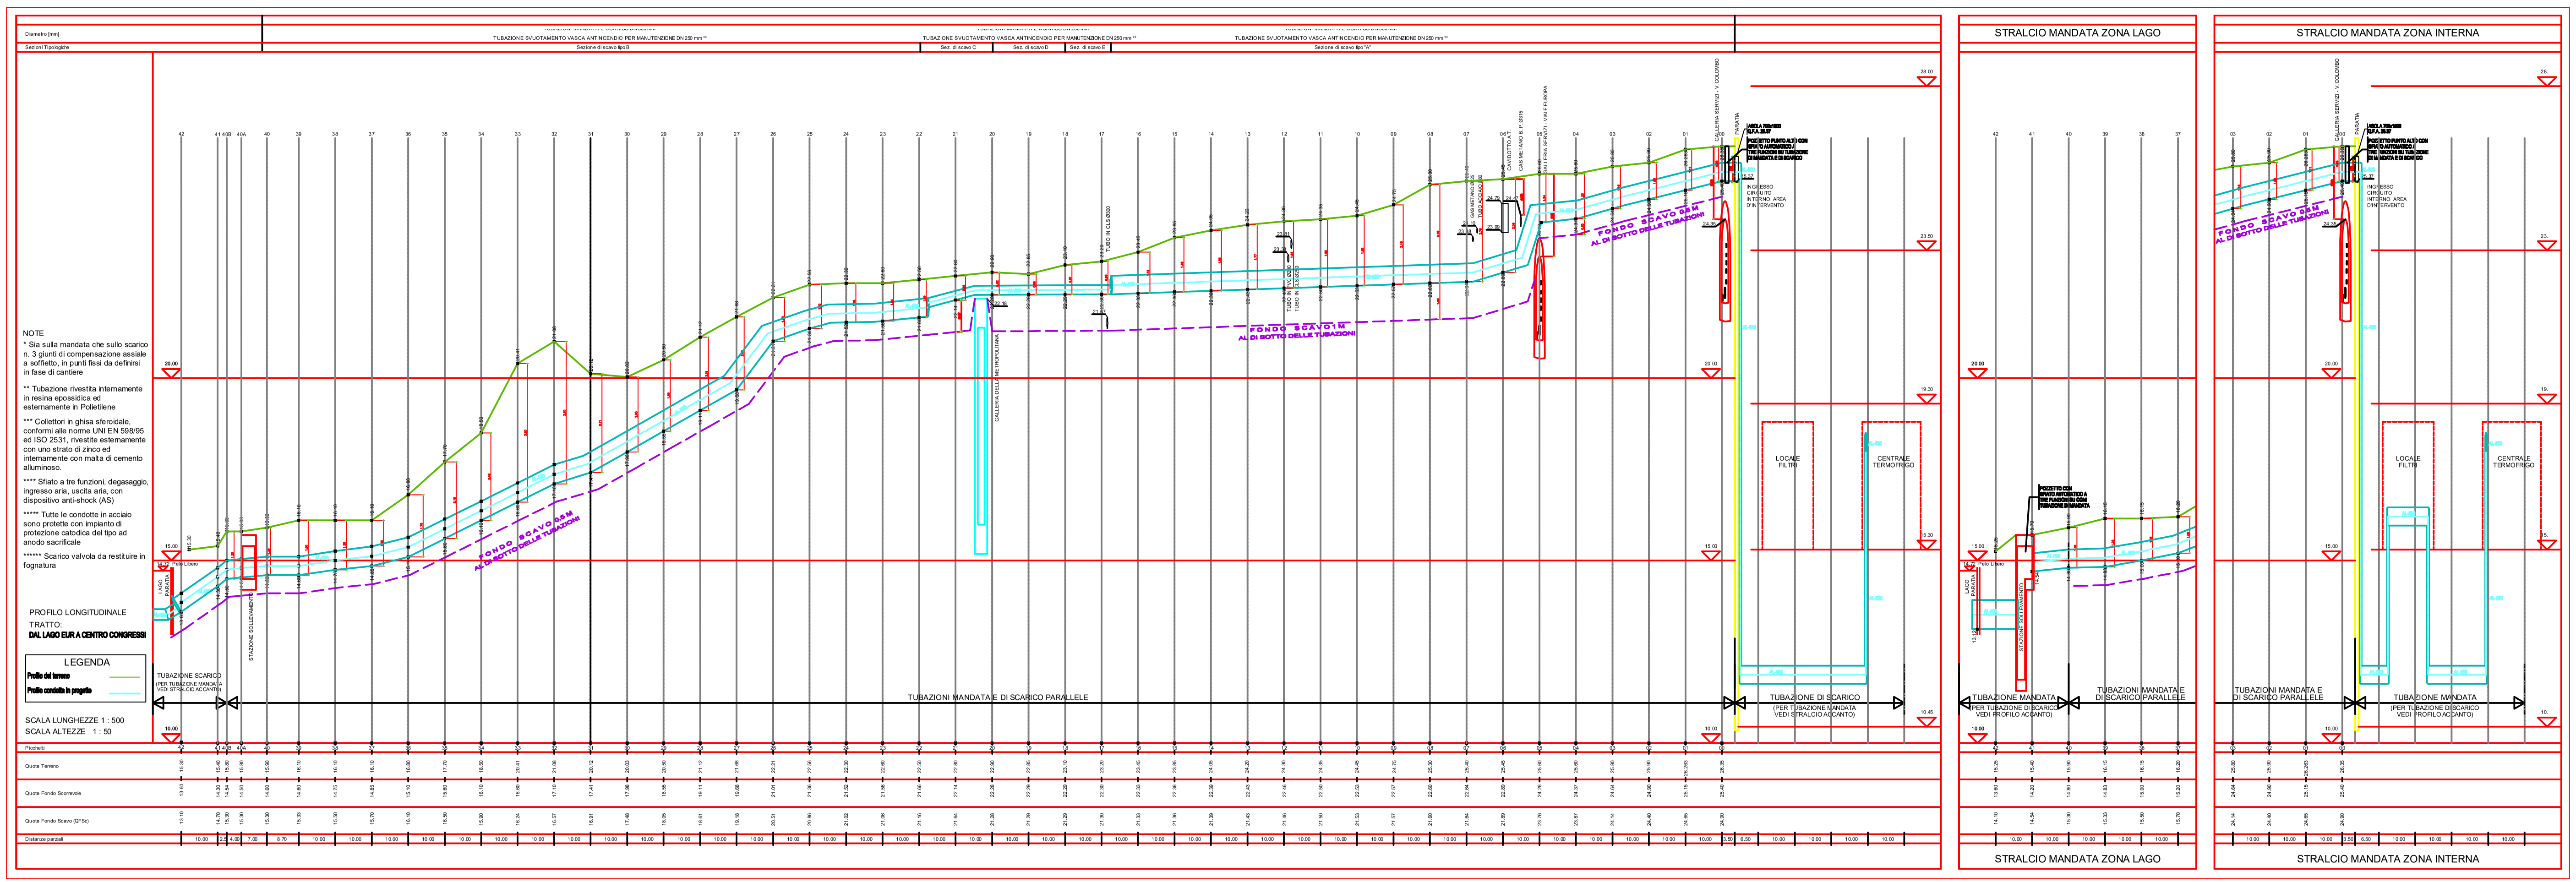

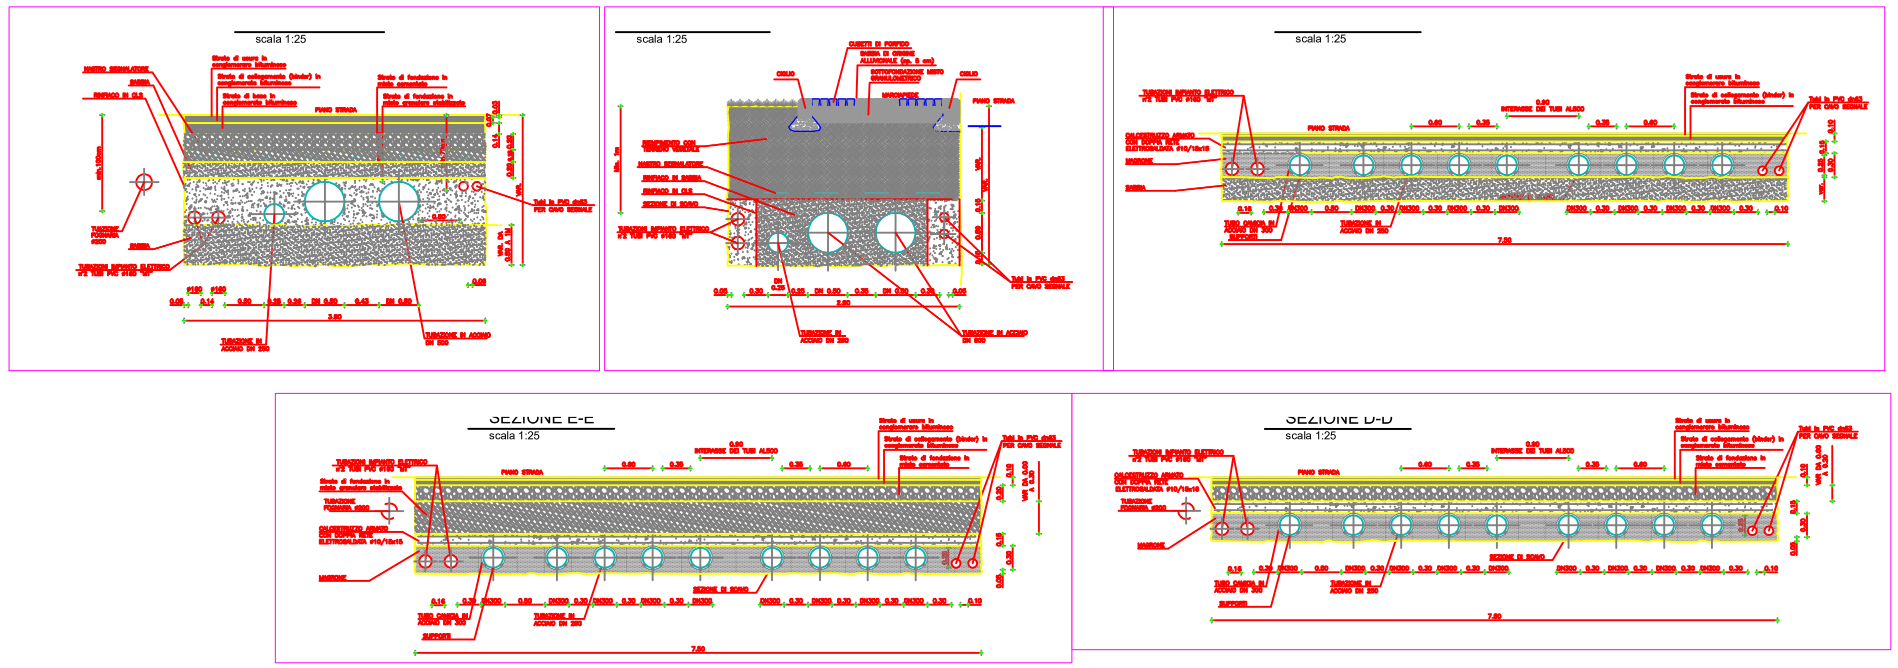

EUR S.p.A.

Responsabile Unico del Procedimento: Dott. Ing. Giorgio Grimaldi
Direttore dei Lavori: Dott. Arch. Solange Signorini

CENTRO CONGRESSI ITALIA - EUR
COMUNE DI ROMA

ARCHITETTO
fuksas ARCH
FUKSAS ASSOCIATI s.r.l.

Piazza del Monte di Pietà, 30
00186 Roma
Tel +39 06 6880 7871
Fax +39 06 6880 7872
fuksasitalia@fuksas.it

85, rue du Temple
F-75003 Paris
Tel +33 1 446 18383
Fax +33 1 446 18389
m.fuksas@fuksas.fr

Consulenti: Dott. Ing. Gilberto Sarti - Prof. Ing. Massimo Majowiecki - AI Engineering

società italiana per condotte d'acqua S.p.A.
Fondata il 7 aprile 1880

AS BUILT

TITOLO ELABORATO:
PROGETTO IMPIANTISTICO
IMPIANTI MECCANICI
ALIMENTAZIONE ACQUA DI LAGO - PROFILO TUBAZIONI

RIF. PROG. BASE	ELABORATO	CCCXXXELEP9136 A	SCALA	1:50/1:500
A		PRIMA EMISSIONE	-	SALVIO / ORLANDINI
REV	DATA	DESCRIZIONE	REDATTO	VERIFICATO / APPROVATO

CCCXXXELEP9136_F

Integrazione prestazioni specialistiche: Dott. Ing. Marco Orlandini - **Coordinamento:** Dott. Ing. Andrea Polli

Gruppo di lavoro:
Prof. Ing. Franco Braga — Dott. Ing. Paolo Ricci — Dott. Ing. Luca Mamprin
Dott. Ing. Alessandro Orsini — Dott. Arch. Livia Tomaselli — Dott. Ing. Guido Salvato
Dott. Ing. Marco Barone — Dott. Ing. Biagio Larocca — Dott. Ing. Leonardo Corbo